
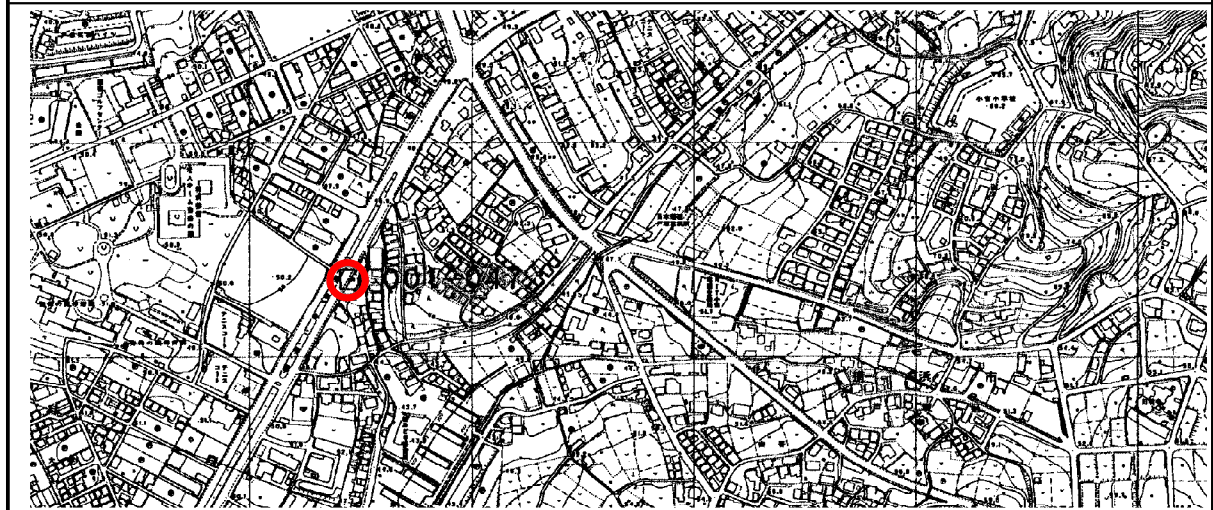


標識番号	001-047		
所在地	戸塚区原宿五丁目21先 市営戸塚原宿住宅向		
敷地所有者	建設省	地目	道路
標識種類	標石・金属標	埋設	地上・地中
隣接点との距離			

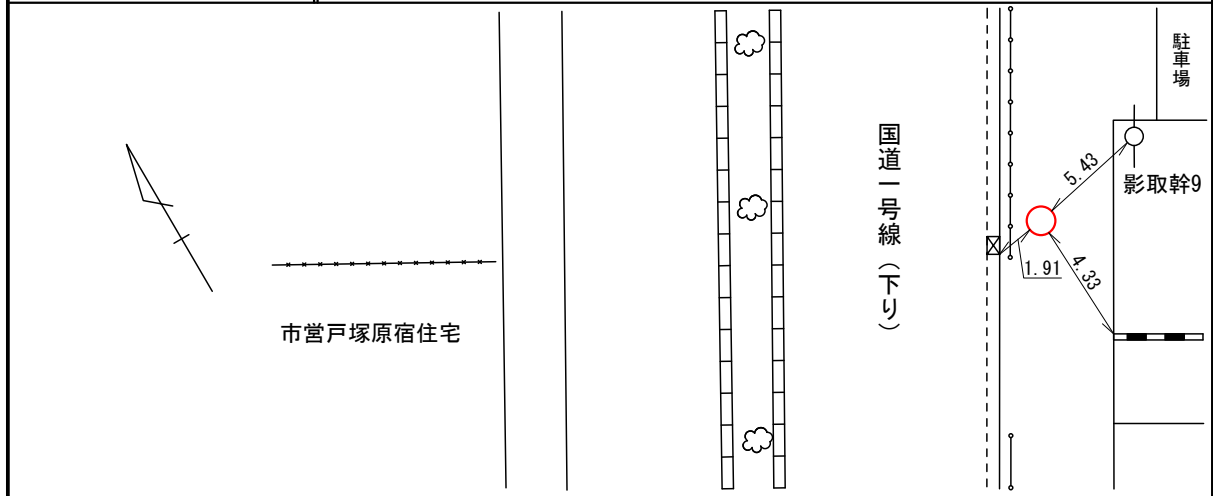

(備考) 昭和47年12月1日設置