標識番号	015-024		
所在地	鶴見区生麦三丁目8番14地先		
敷地所有者	国土交通省	地目	公衆用道路
標識種類	標石 ・ (金属標)	埋設	(地上) ・ 地中
隣接点との距離	015 - 023 ○ 1.016Km ○ 015 - 024 ○ 0.492Km ○ I 30 - 1		

[詳細図]

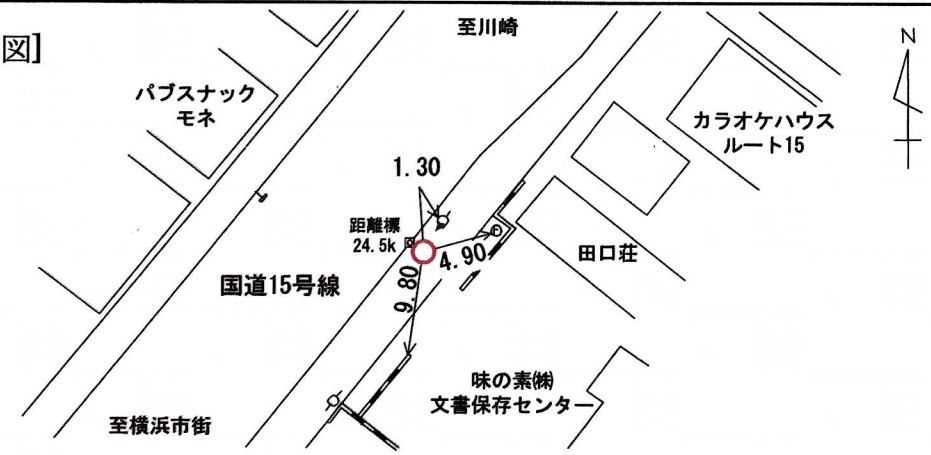

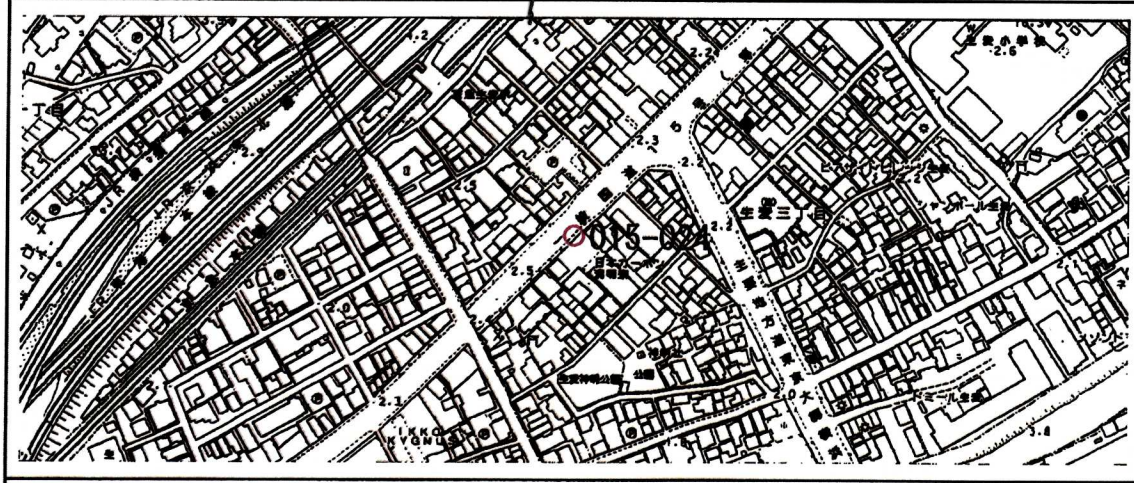

[備考]

昭和42年1月1日設置

平成9年1月1日再設