


標識番号	101		
所在地	神奈川県宝町2 日産自動車横浜工場		
敷地所有者	日産自動車KK	地目	宅地
標識種類	標石 • 金属標	埋設	地上 • 地中
隣接点との距離			

〔詳細図〕

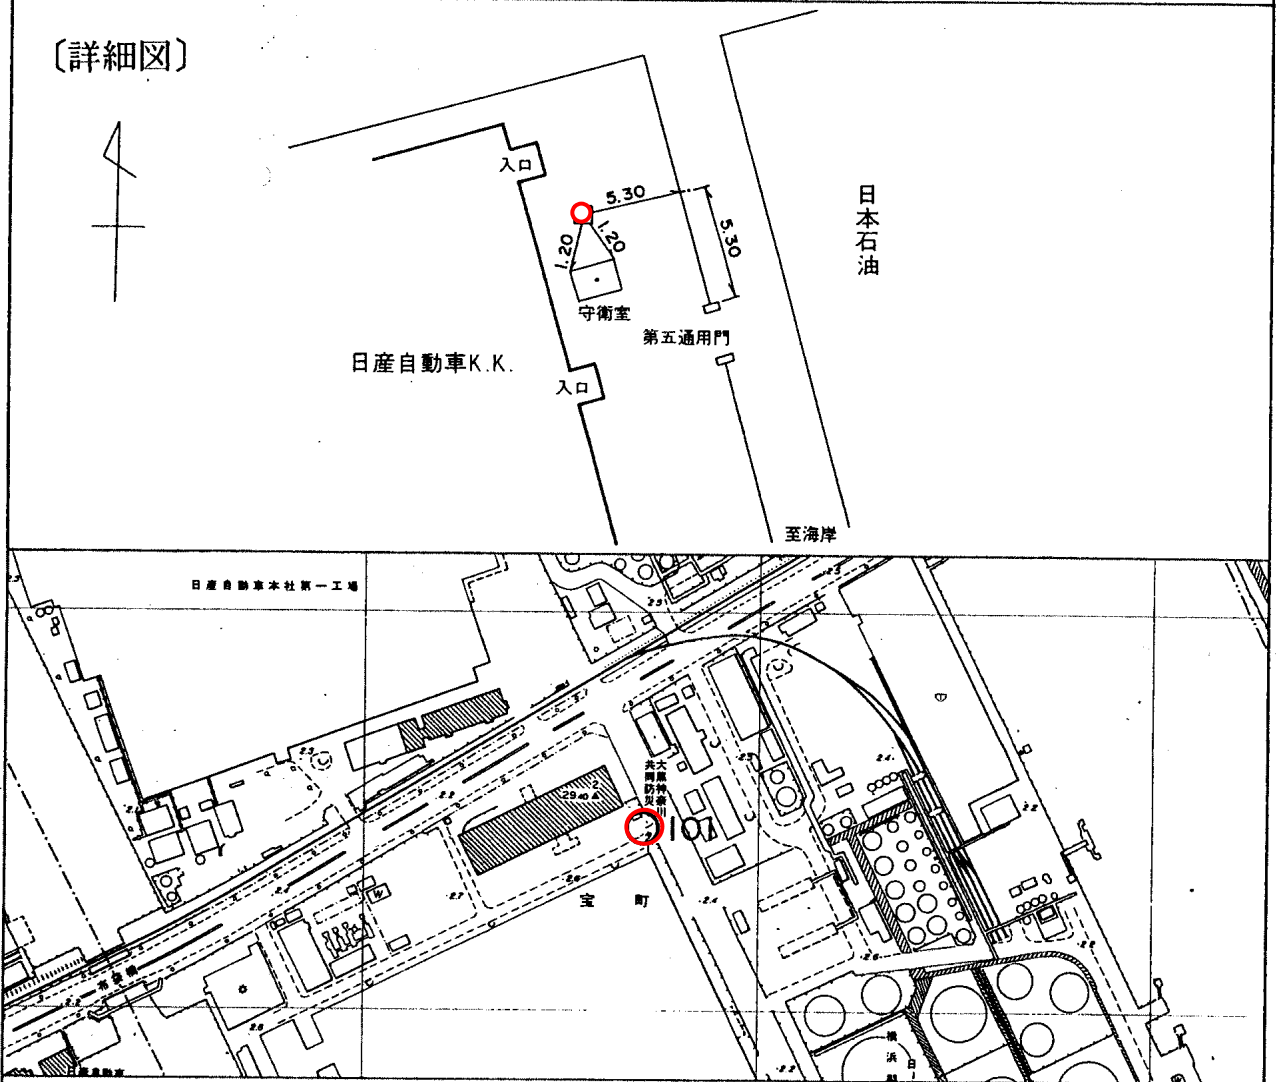

〔備考〕

昭和 34 年 4 月 1 日設置