標識番号	108		
所在地	神奈川区守屋町三丁目12		
敷地所有者	京浜急行株式会社	地目	宅地
標識種類	(標石)・金属標	埋設	(地上)・地中
隣接点との距離	105 — 0.408km — 108 — 1.399km — I 31		

〔詳細図〕

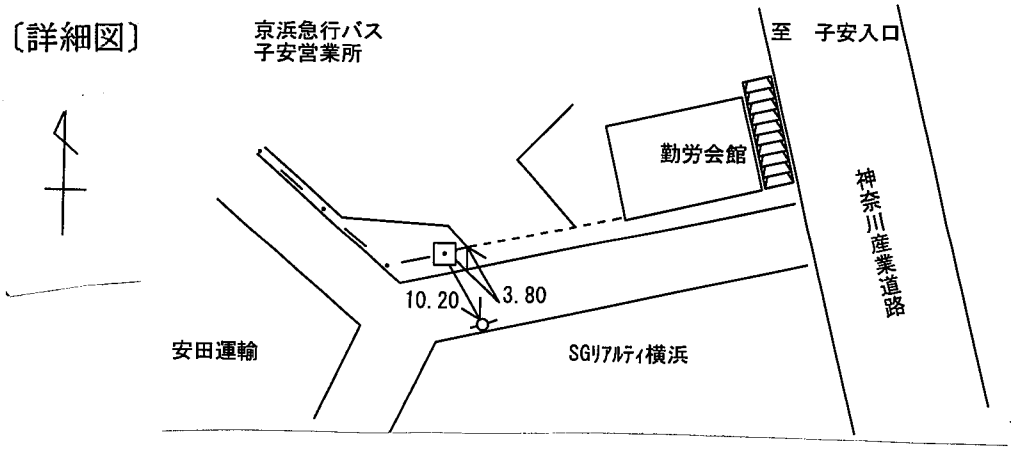

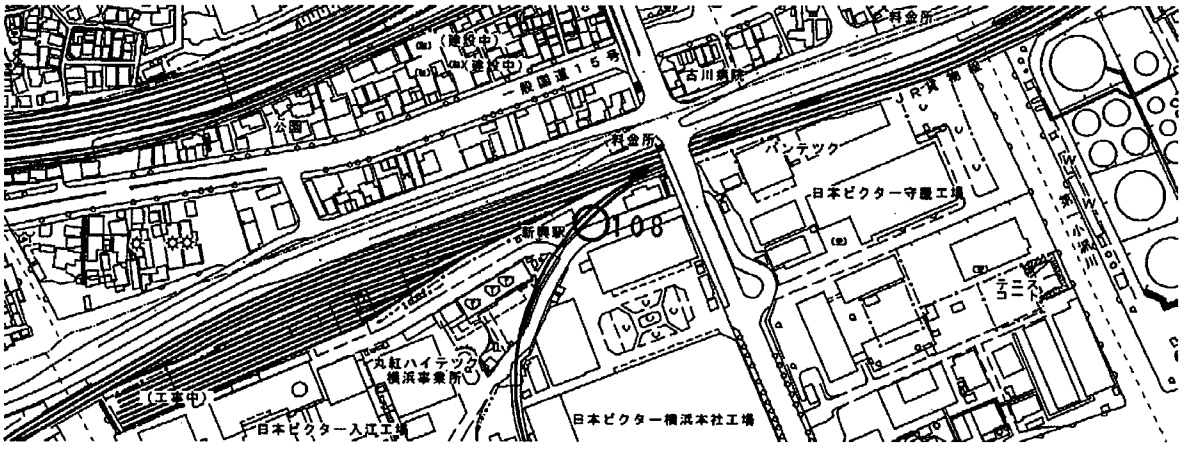

（備考）　　昭和　35 年　4 月　1 日 設置