標識番号	Ⅰ 10833		
所在地	金沢区富岡東一丁目 52 番地先		
敷地所有者	建設省	地目	道路
標識種類	(標石) ・ 金属標	埋設	(地上) ・ 地中
隣接点との距離	Ⅰ−10832 ○——2.029Km——○ Ⅰ−10833		

[詳細図]

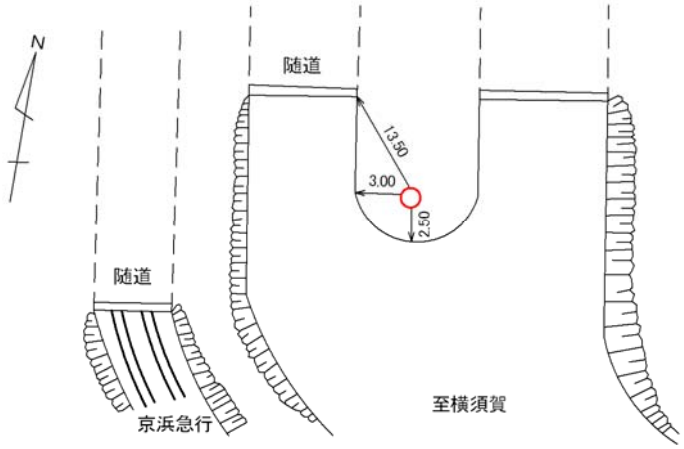

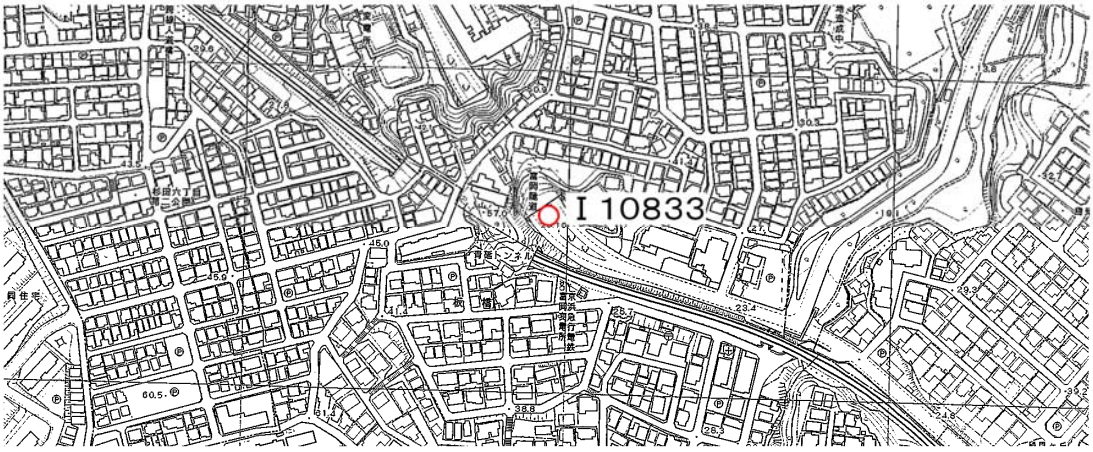

[備考]

昭和 35 年 4 月 1 日設置