標 識 番 号	Ⅰ10836		
所 在 地	金沢区洲崎町 22-22		
敷地所有者	国土交通省	地 目	道 路
標 識 種 類	(標石)・ 金属標	埋 設	(地上)・ 地中
隣接点との距離	Ⅰ10836 ―― 512 0.385km		

〔詳細図〕

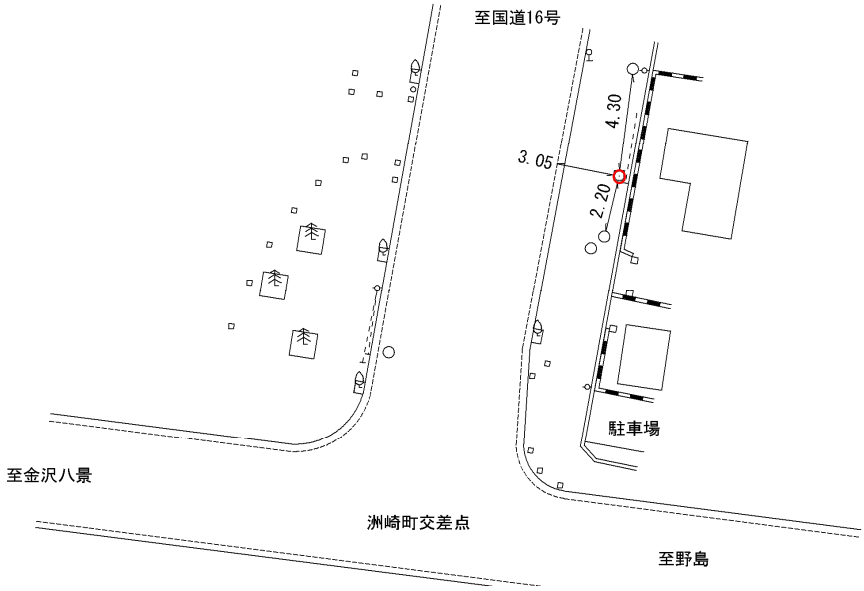

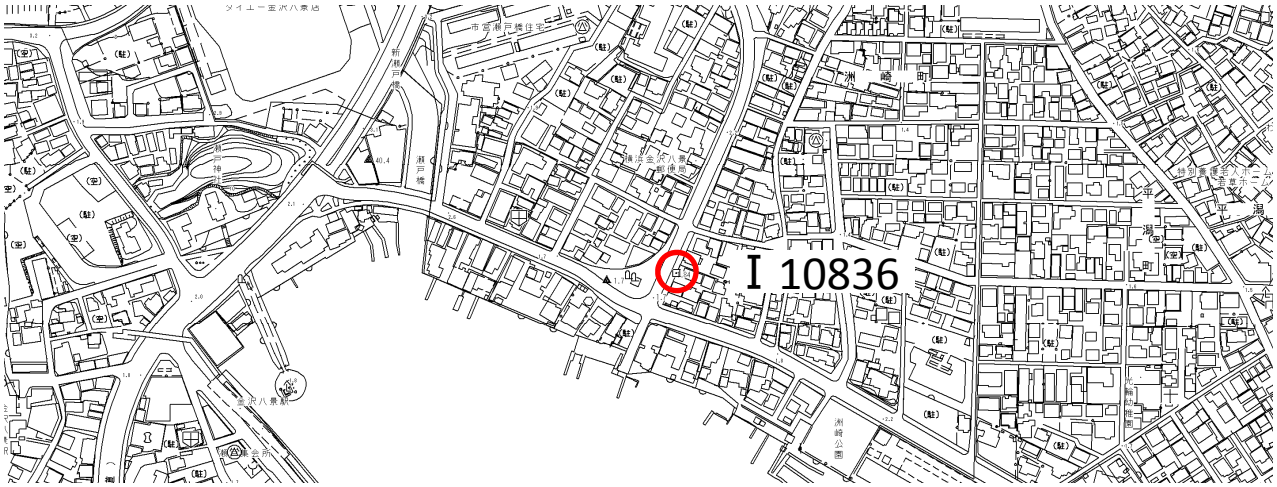

（備考） 昭和 46 年 1 月 1 日 設置