
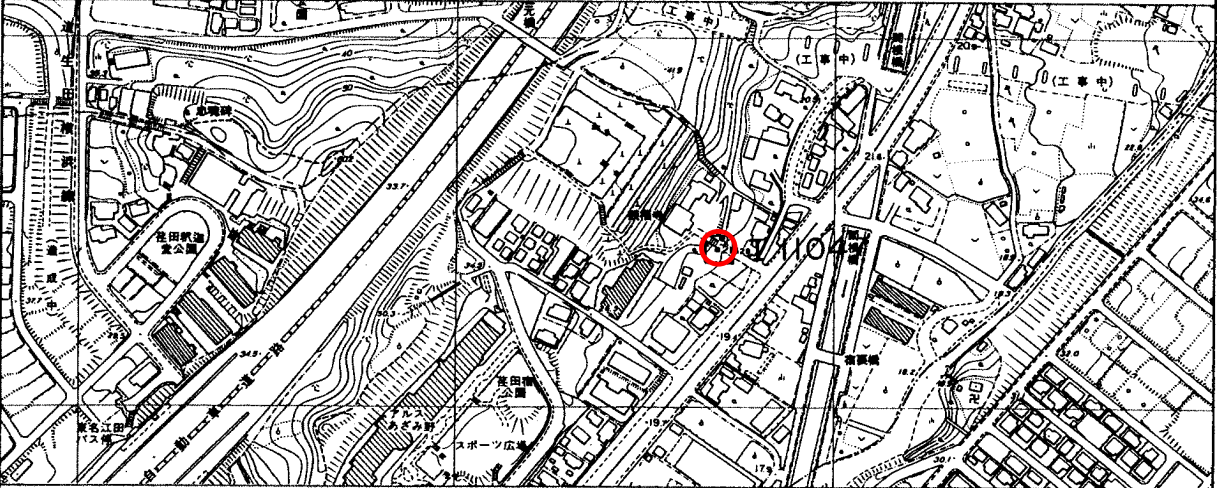


標識番号	I 11047														
所在地	青葉区荏田町327-1 観福寺														
敷地所有者	海野冲雄	地目	畑												
標識種類	標石 • 金属標	埋設	地上 • 地中												
隣接点との距離	<table style="width: 100%; border-collapse: collapse;"> <tr> <td style="text-align: center;">I 11046</td> <td style="text-align: center;">I 11047</td> <td style="text-align: center;">I 11048</td> </tr> <tr> <td style="text-align: center;">○</td> <td style="text-align: center;">○</td> <td style="text-align: center;">○</td> </tr> <tr> <td style="text-align: center;"> ----- </td> <td style="text-align: center;"> ----- </td> <td></td> </tr> <tr> <td style="text-align: center;">1.795 km</td> <td style="text-align: center;">1.787 km</td> <td></td> </tr> </table>			I 11046	I 11047	I 11048	○	○	○	-----	-----		1.795 km	1.787 km	
I 11046	I 11047	I 11048													
○	○	○													
-----	-----														
1.795 km	1.787 km														

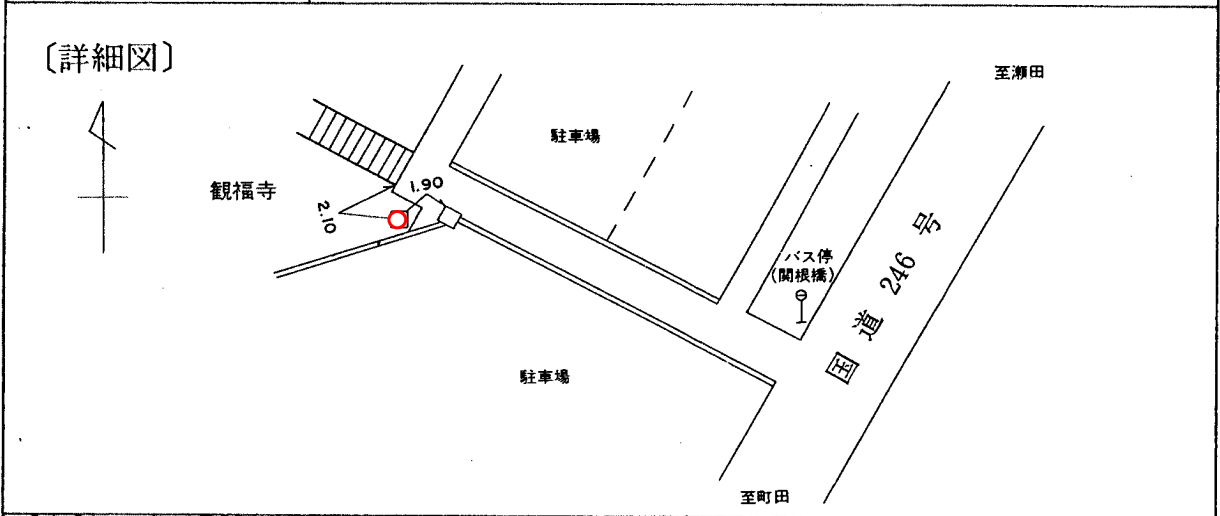

〔備考〕 昭和 54 年 12 月 1 日設置