
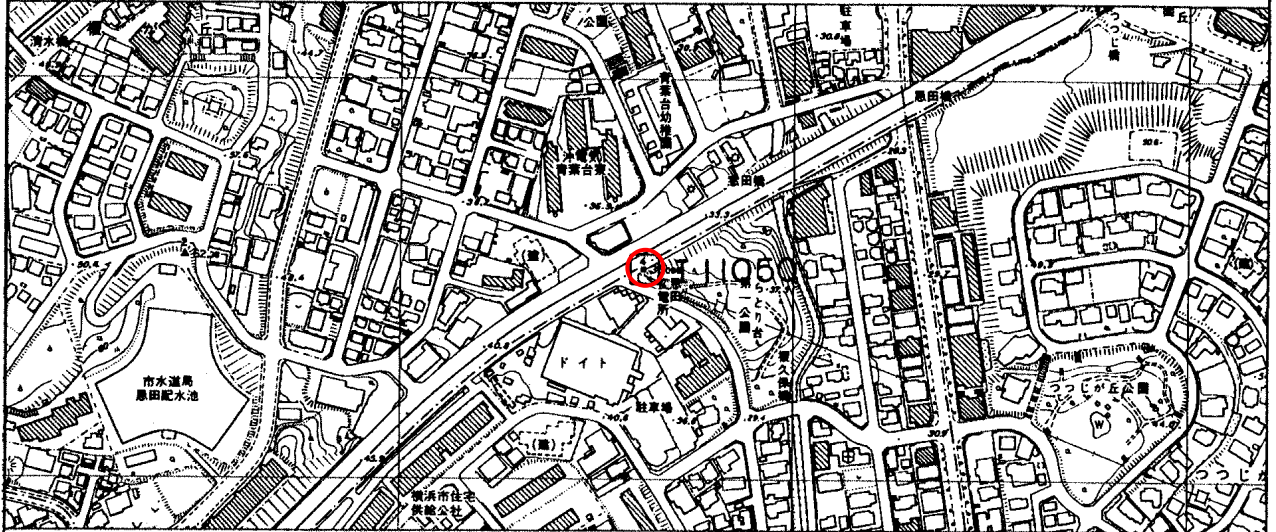


標識番号	I 11050		
所在地	青葉区しらとり台5 しらとり台第一公園		
敷地所有者	建設省	地目	公衆用道路
標識種類	標石 • 金属標	埋設	地上 • 地中
隣接点との距離	<p>I 11051                      I 11050                      I 11049</p> <p>○──────────○──────────○</p> <p>1.726 km                      2.034 km</p>		

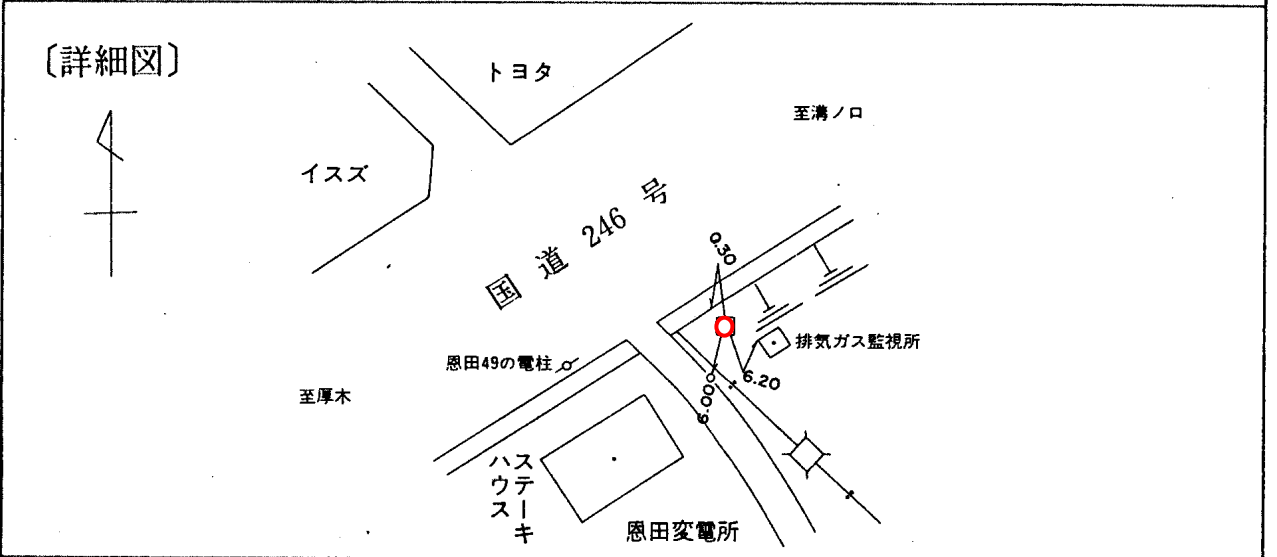

〔備考〕                      昭和 45 年 1 月 1 日設置