
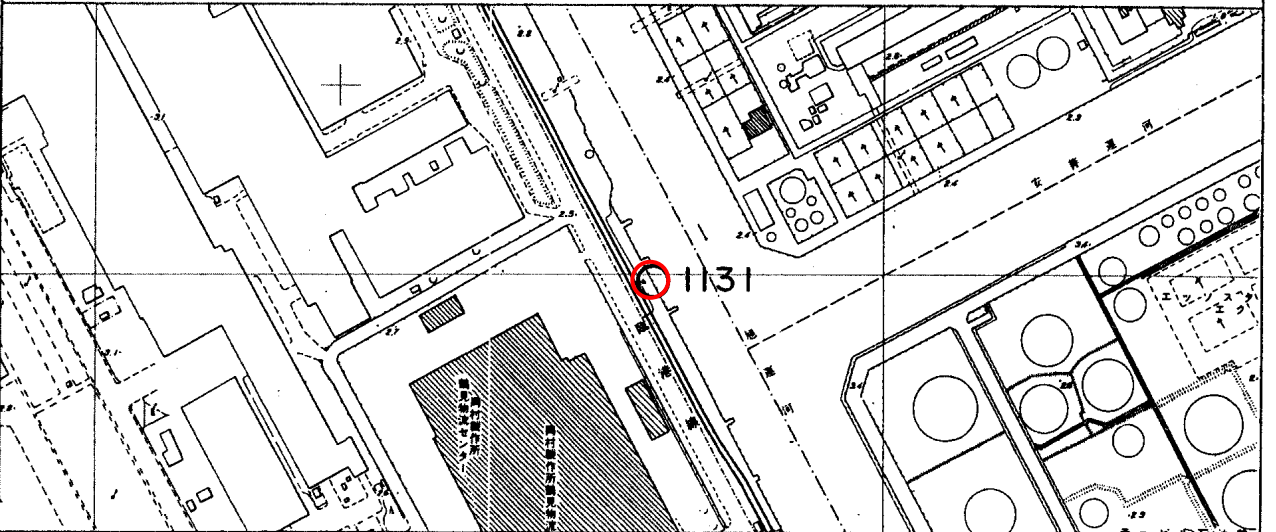


標識番号	1131		
所在地	鶴見区末広町2-4 オカムラ横浜物流センター前		
敷地所有者	横浜市	地目	護岸
標識種類	標石 • 金属標	埋設	地上 • 地中
隣接点との距離			

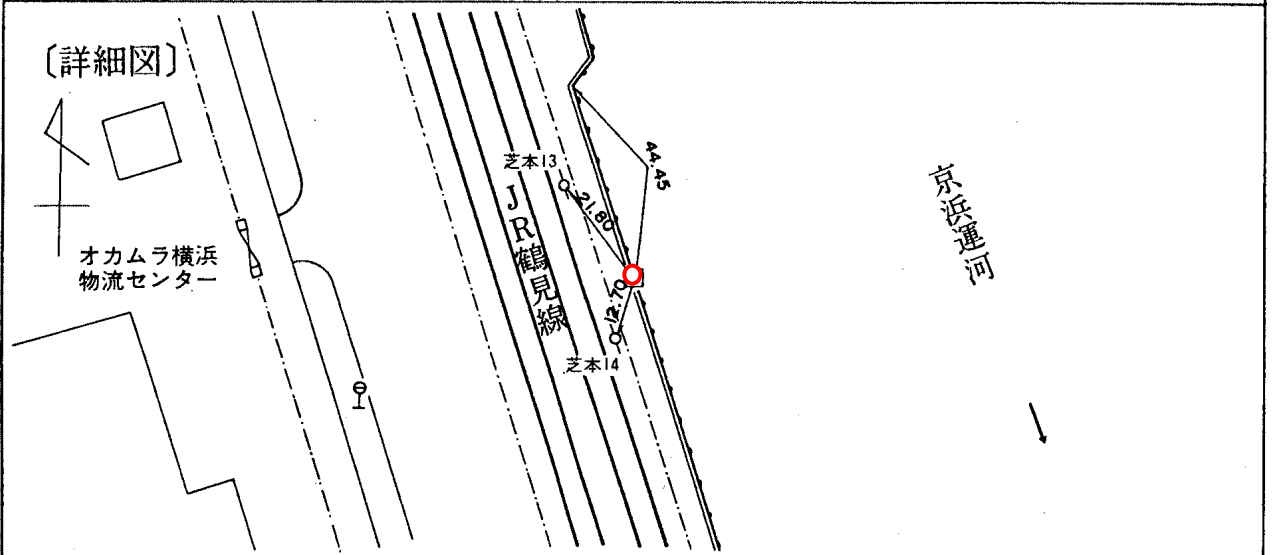

(備考) 昭和 年 月 日設置