
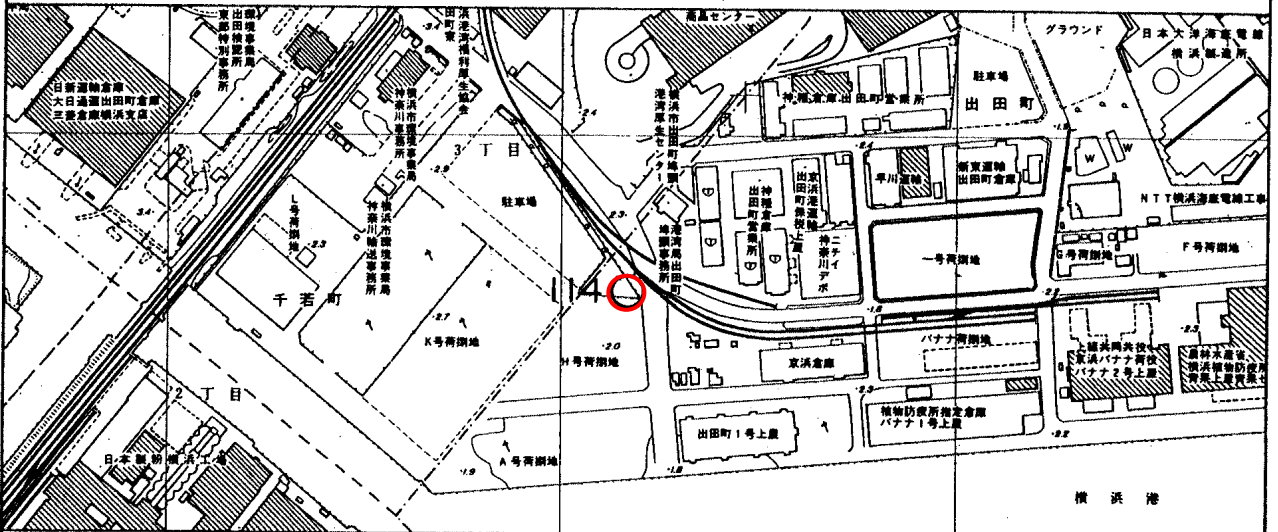


標識番号	114		
所在地	神奈川県横浜市出田町3 出田町埠頭内三角地緑地帯		
敷地所有者	横浜市	地目	共有地
標識種類	標石 • 金属標	埋設	地上 • 地中
隣接点との距離			

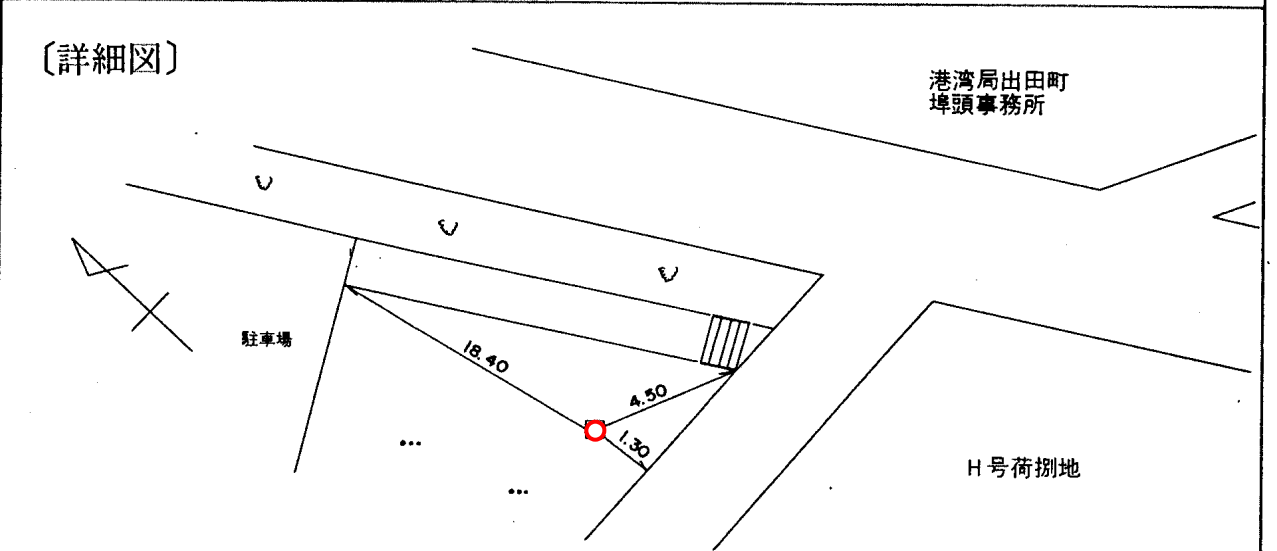

(備考) 平成元年2月25日設置