


標識番号	120		
所在地	神奈川県栄町12 神奈川公園		
敷地所有者	横浜市	地目	公有地
標識種類	標石 • 金属標	埋設	地上 • 地中
隣接点との距離			

〔詳細図〕

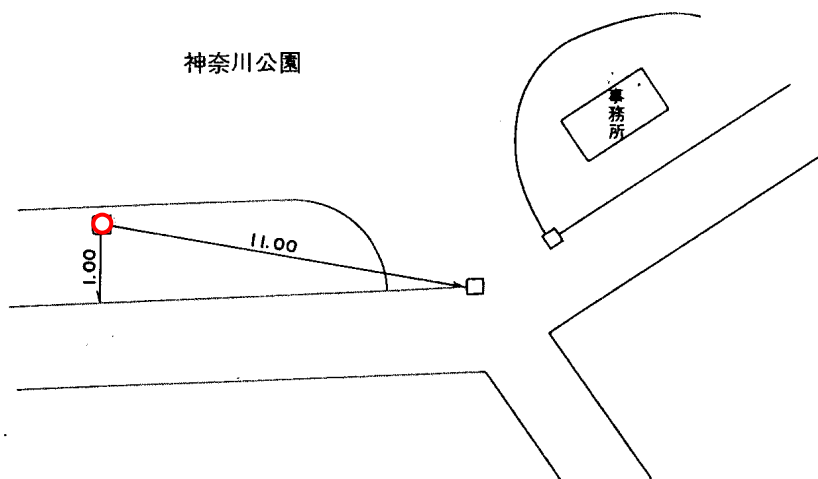

〔備考〕

昭和 35 年 4 月 1 日設置