


標識番号	I 34-1		
所在地	戸塚区吉田町942	横川商店隣	
敷地所有者	宝藏院	地目	宅地
標識種類	(標石)・金属標	埋設	(地上)・地中
隣接点との距離			

(詳細図)

ダイエー
戸塚店

ブリジストン横浜工場

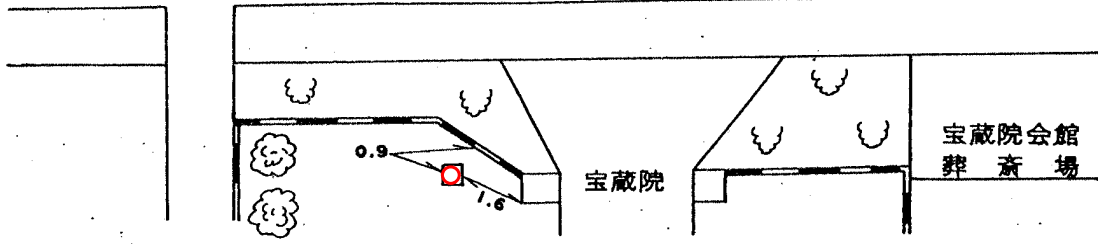

(備考)

昭和 47 年 12 月 1 日設置