


標識番号	I35-1		
所在地	戸塚区原宿一丁目2先 コスモ戸塚ルミネンス前路肩		
敷地所有者	建設省	地目	道路
標識種類	(標石)・金属標	埋設	(地上)・地中
隣接点との距離			

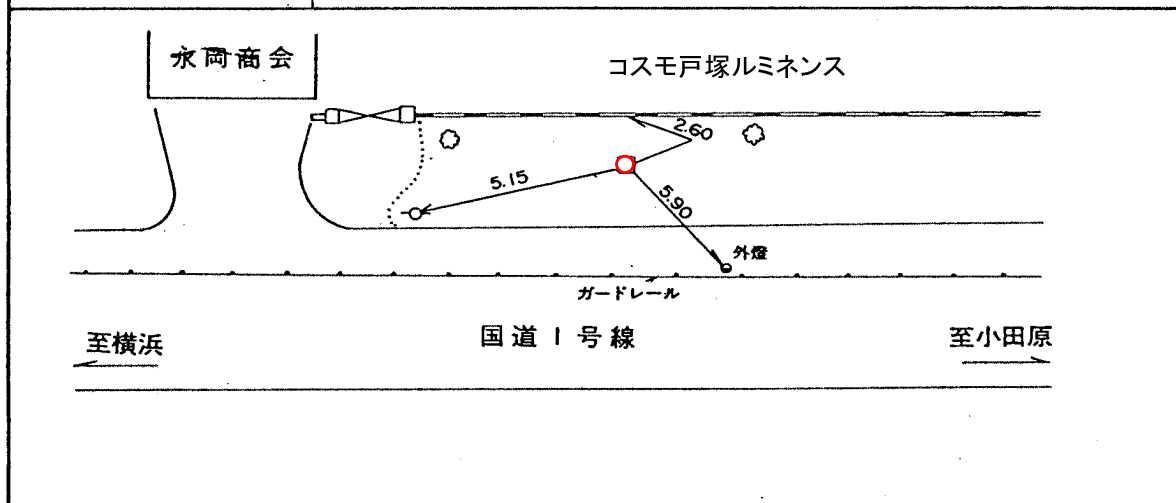

(備考) 昭和 年 月 日