標識番号	１３７		
所在地	神奈川区片倉 二丁目 38　　（片倉公園）		
敷地所有者	横浜市	地目	公園
標識種類	標石 ・ (金属標)	埋設	地上 ・ (地中)
隣接点との距離	１３６ ―― 0．３３４km ―― １３７ ―― １．０４９km ―― １３９		

〔詳細図〕

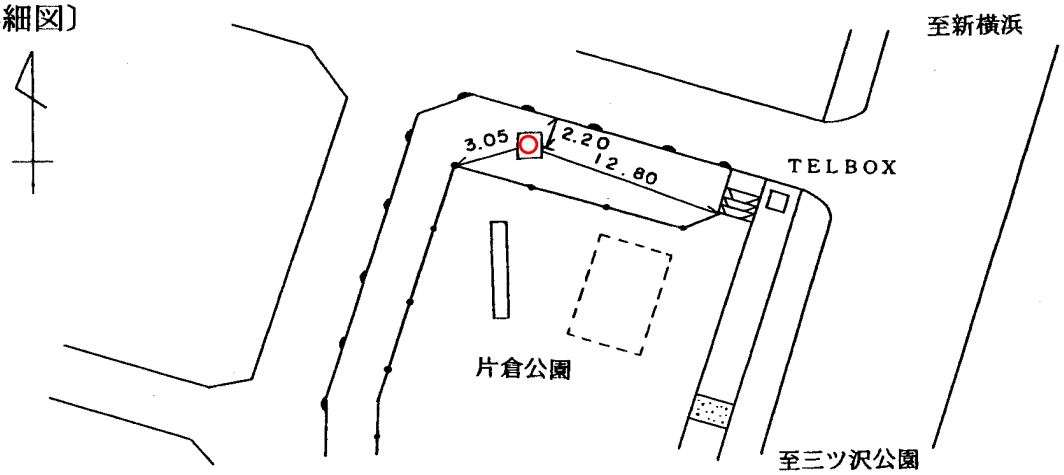

〔備考〕　　昭和 ４６ 年　 １ 月　 １ 日 設置