標識番号	１４０		
所在地	神奈川区西寺尾２－１５－１　（西寺尾公園）		
敷地所有者	横浜市	地目	公園
標識種類	標石 ・ (金属標)	埋設	地上 ・ (地中)
隣接点との距離	１２６ ○ 1.083km １４０ ○ 1.367km ○ ４９		

〔詳細図〕

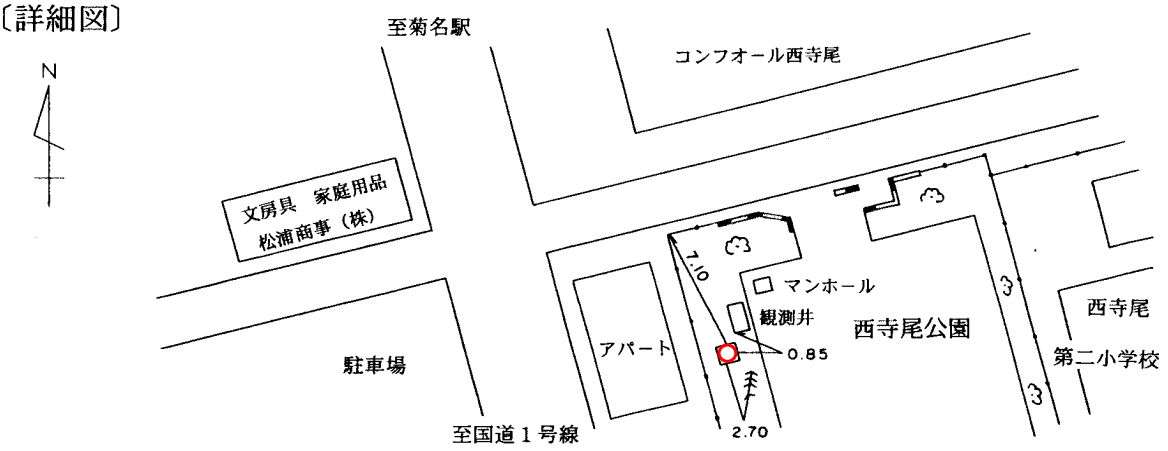

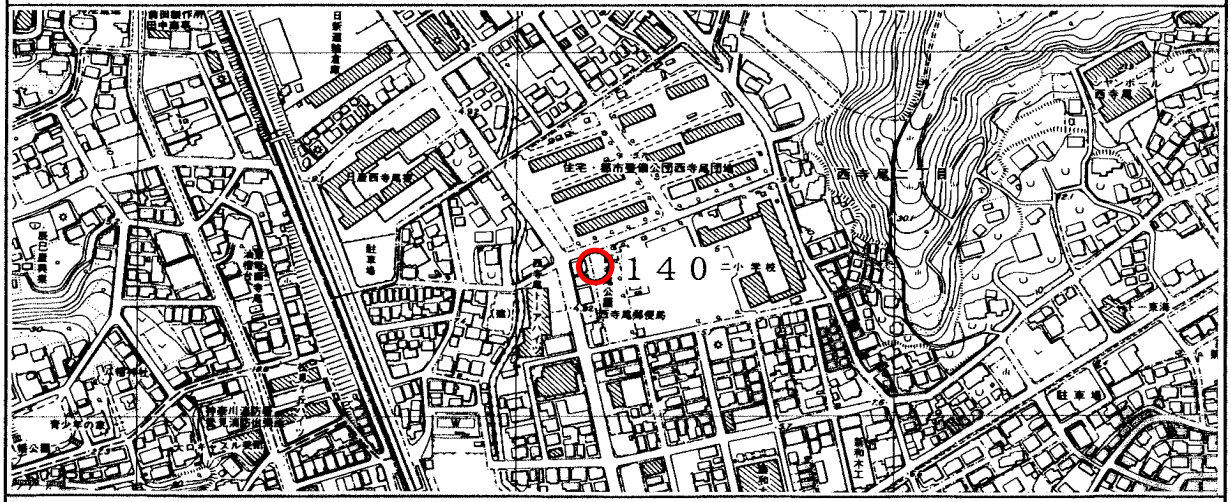

〔備考〕

昭和３８年　４月　１日設置
平成１０年　５月２２日再設