


| | | | |
|---------|--------------------------|----------|---------------------|
| 標識番号 | 141 | | |
| 所在地 | 神奈川県西神奈川3-2 西神奈川三丁目公園 | | |
| 敷地所有者 | 横浜市 | 地目 | 公園 |
| 標識種類 | 標石・ 金属標 | 埋設 | 地上・ 地中 |
| 隣接点との距離 | I001-029 ○ 0.868km | 141 ○ | 127 ○ 0.882km |

〔詳細図〕

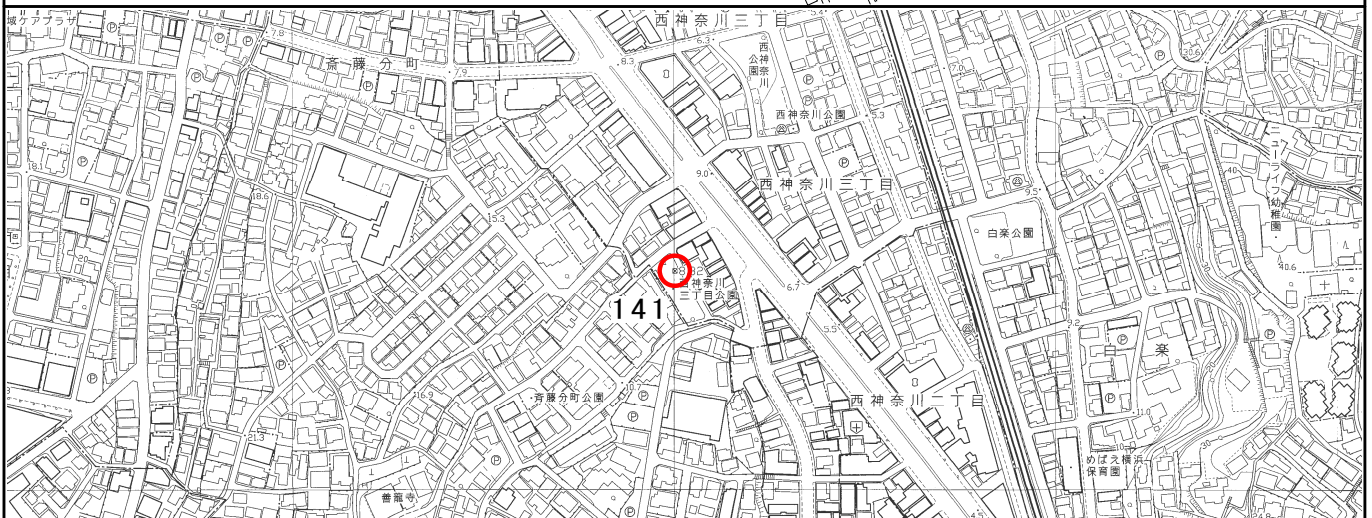

(備考)

昭和52年12月1日設置