


標識番号	206		
所在地	西区岡野一丁目 6-41 横浜市西公会堂		
敷地所有者	横浜市	地目	公有地
標識種類	標石・ 金属標	埋設	地上・ 地中
隣接点との距離	<div style="display: flex; align-items: center; justify-content: space-around;"> <div style="text-align: center;"> <p>231</p> <p>○</p> </div> <div style="text-align: center;"> <p>206</p> <p>○</p> </div> <div style="text-align: center;"> <p>207</p> <p>○</p> </div> </div> <p style="text-align: center;">0.715km 0.234km</p>		

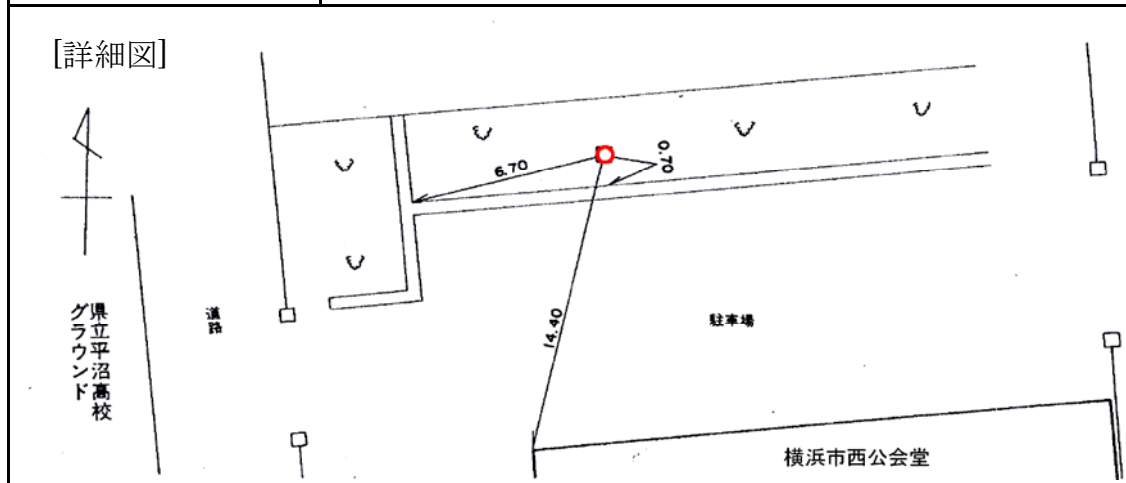

[備考] 昭和 35 年 4 月 1 日 設置