


標識番号	207		
所在地	西区岡野1-5-8 県立平沼高校		
敷地所有者	神奈川県	地目	学校用地
標識種類	標石 • 金属標	埋設	地上 • 地中
隣接点との距離			

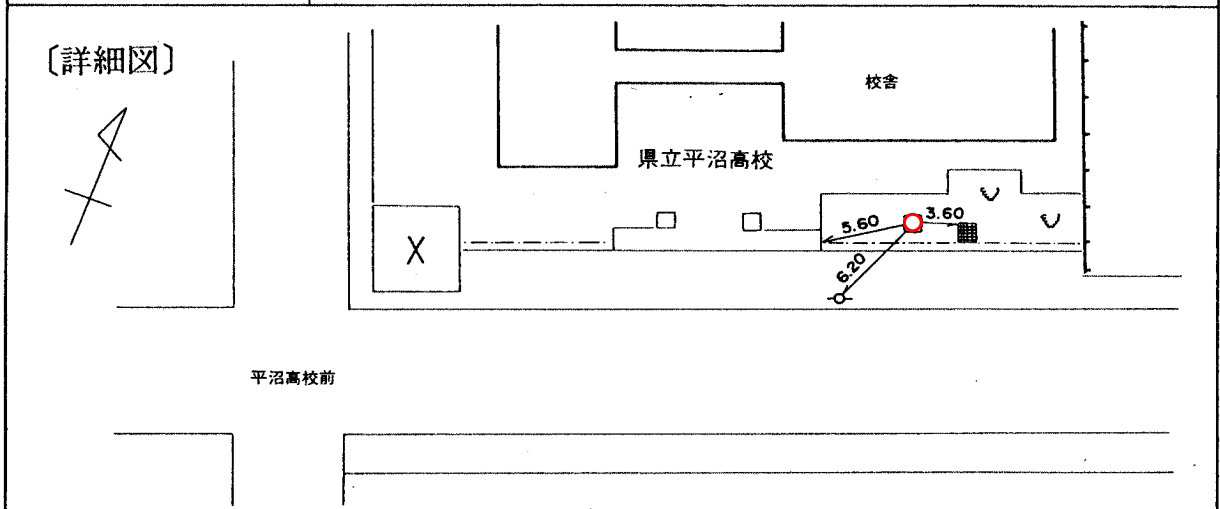

〔備考〕 平成 5 年 4 月 9 日設置