標識番号	216		
所在地	西区平沼2－11－36　平沼小学校		
敷地所有者	横浜市	地目	公有地
標識種類	標石 • (金属標)	埋設	地上 • (地中)
隣接点との距離	215 ○ 0.288 km ○ 216 ○ 0.312 km ○ 217		

〔詳細図〕

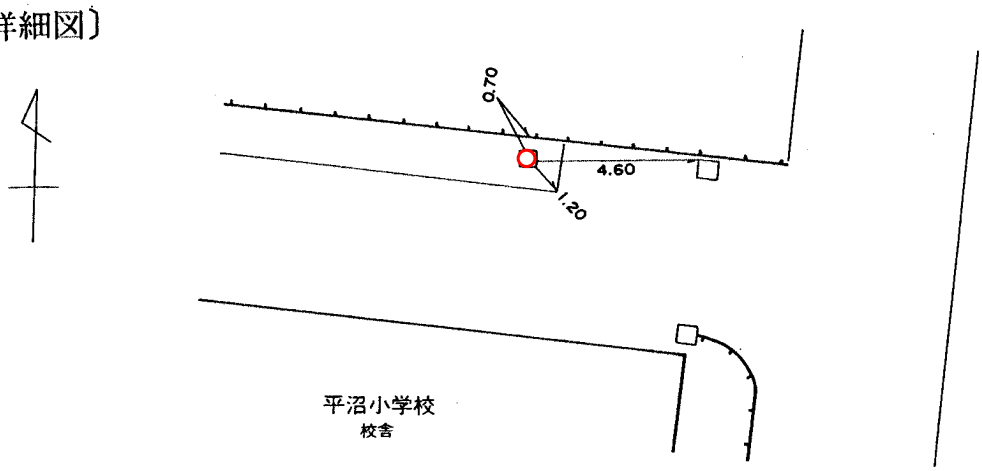

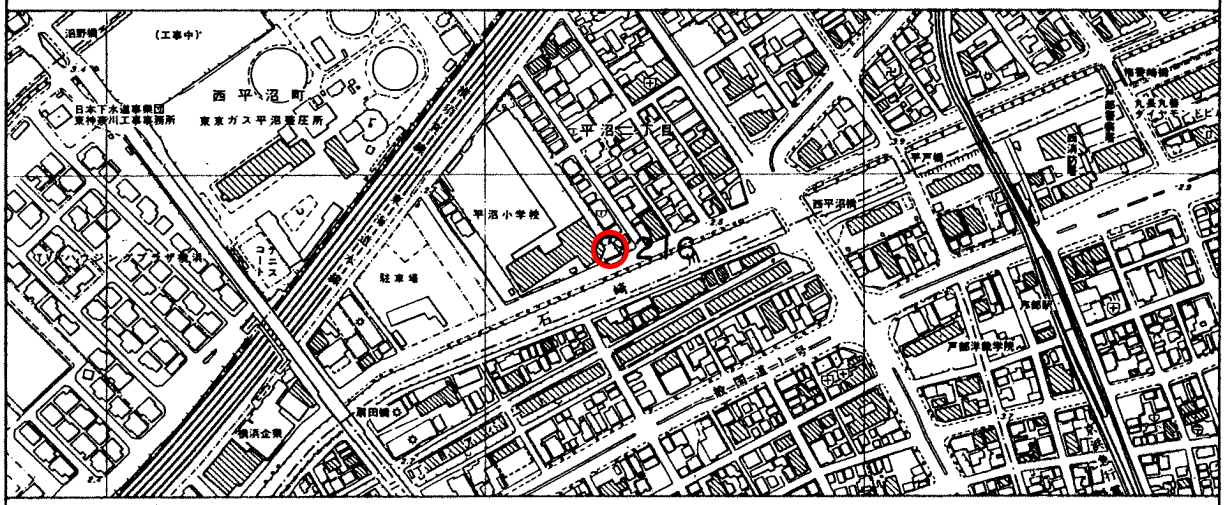

〔備考〕　昭和　59　年　3　月　13　日設置