
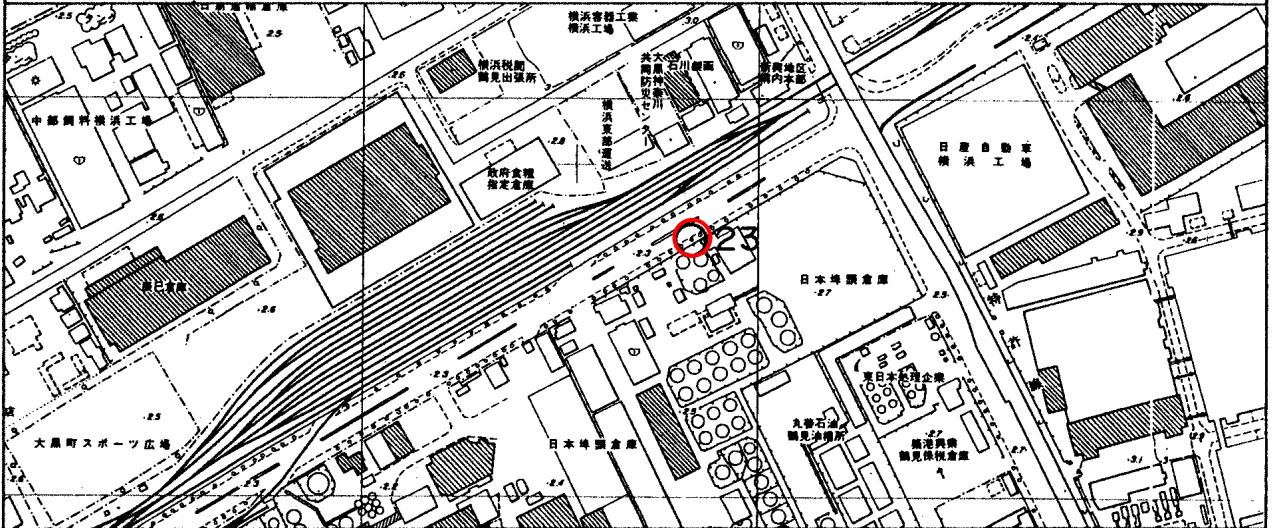


標識番号	23		
所在地	鶴見区大黒町5-50 日本埠頭倉庫KK前歩道橋		
敷地所有者	横浜市	地目	公衆用道路
標識種類	標石 • 金属標	埋設	地上 • 地中
隣接点との距離			

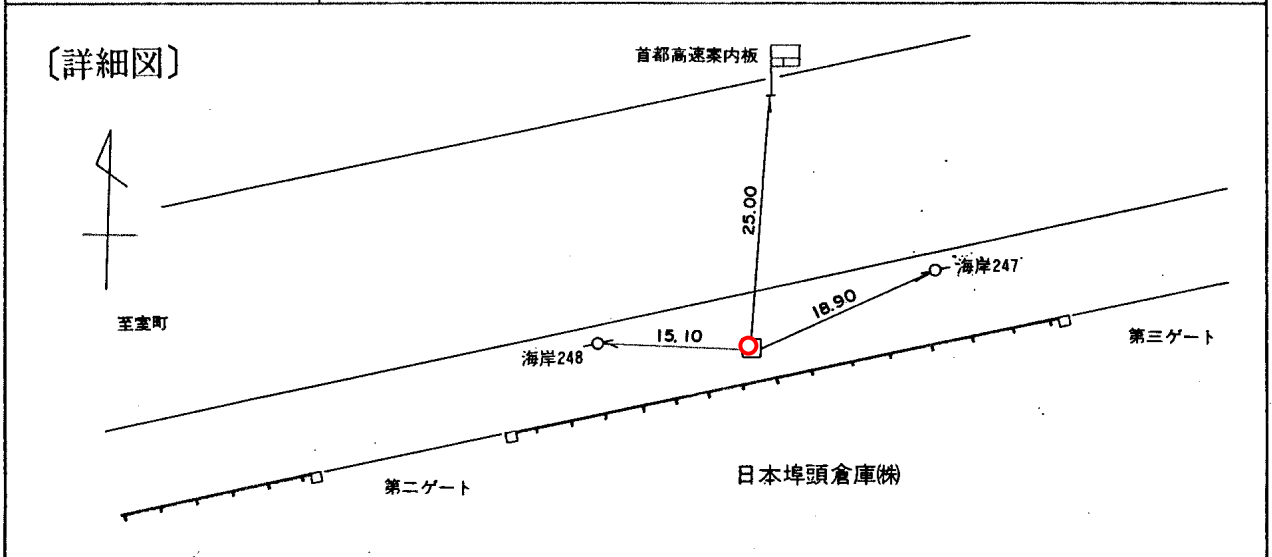

〔備考〕 昭和 49 年 12 月 日移設