


標識番号	234		
所在地	西区西平沼町5-55		
敷地所有者	東京ガス不動産(株)	地目	宅地
標識種類	標石 • 金属標	埋設	地上 • 地中
隣接点との距離			

〔詳細図〕

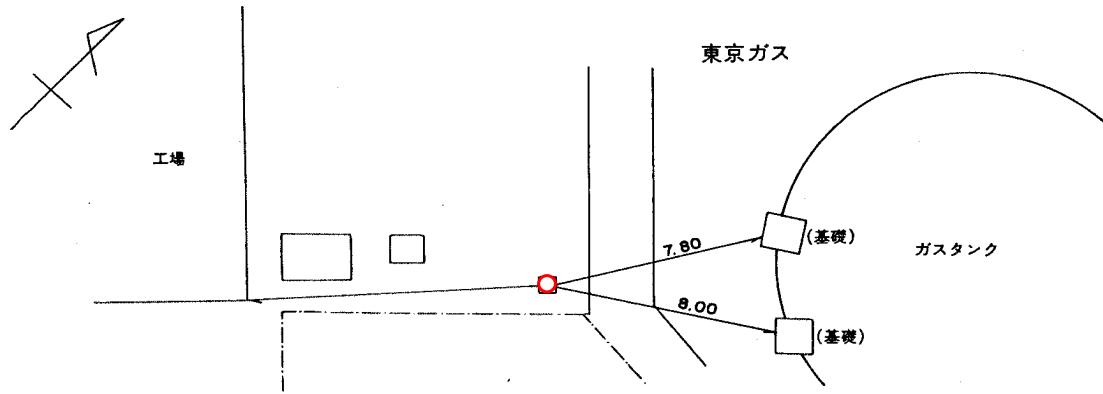

〔備考〕

昭和 49 年 12 月 1 日設置