
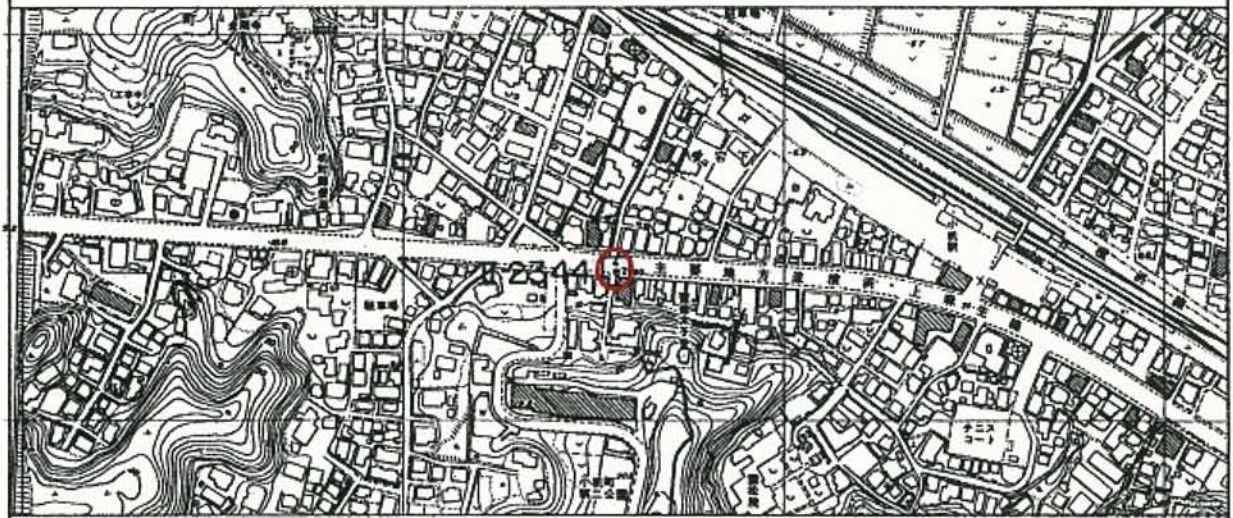


標識番号	II 2344		
所在地	港北区小机町1511地先		
敷地所有者	神奈川県	地目	公衆用道路
標識種類	標石 • <b>金属標</b>	埋設	地上 • <b>地中</b>
隣接点との距離			

〔詳細図〕

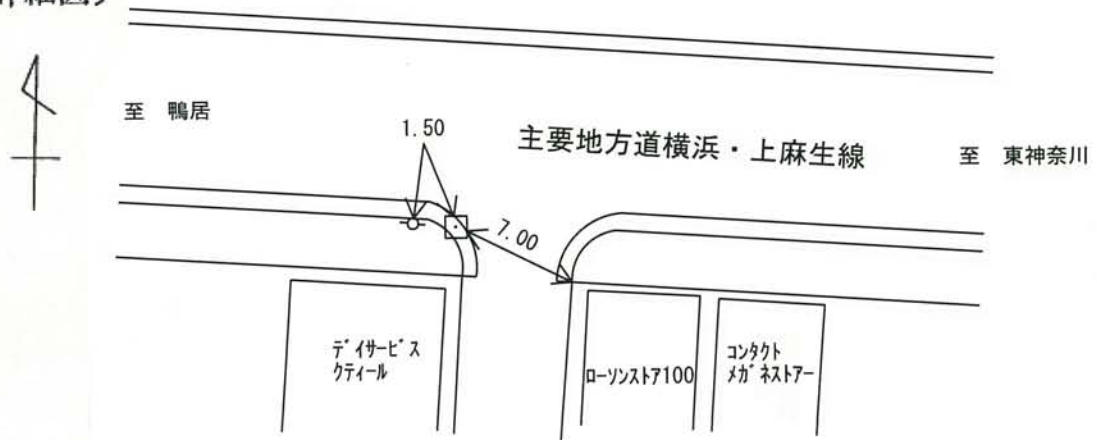

〔備考〕

昭和 38 年 4 月 1 日設置