
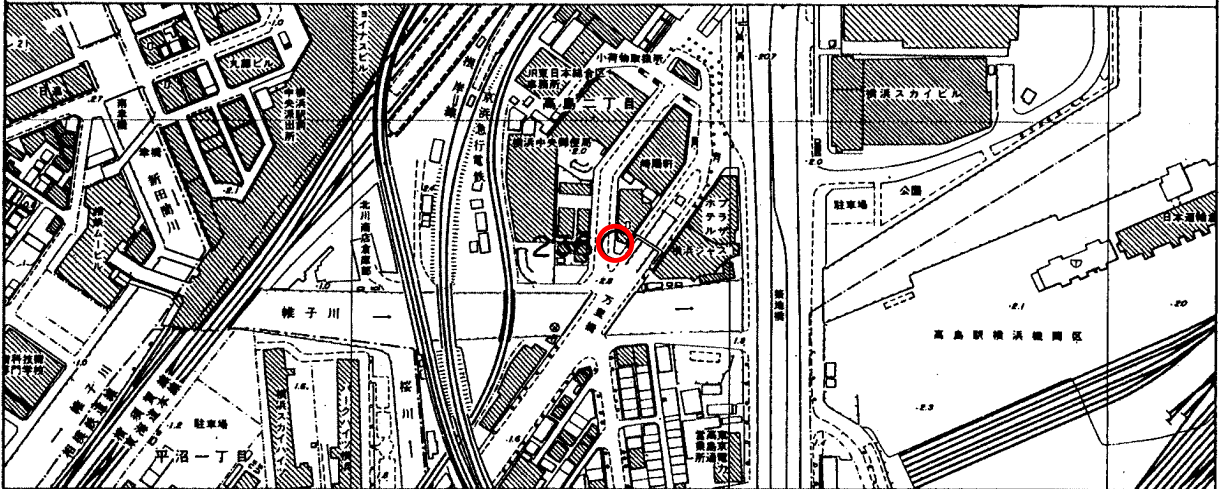


標識番号	236		
所在地	西区高島 2-13-2 みずほ銀行脇		
敷地所有者	横浜市	地目	公衆用道路
標識種類	標石 • 金属標	埋設	地上 • 地中
隣接点との距離			

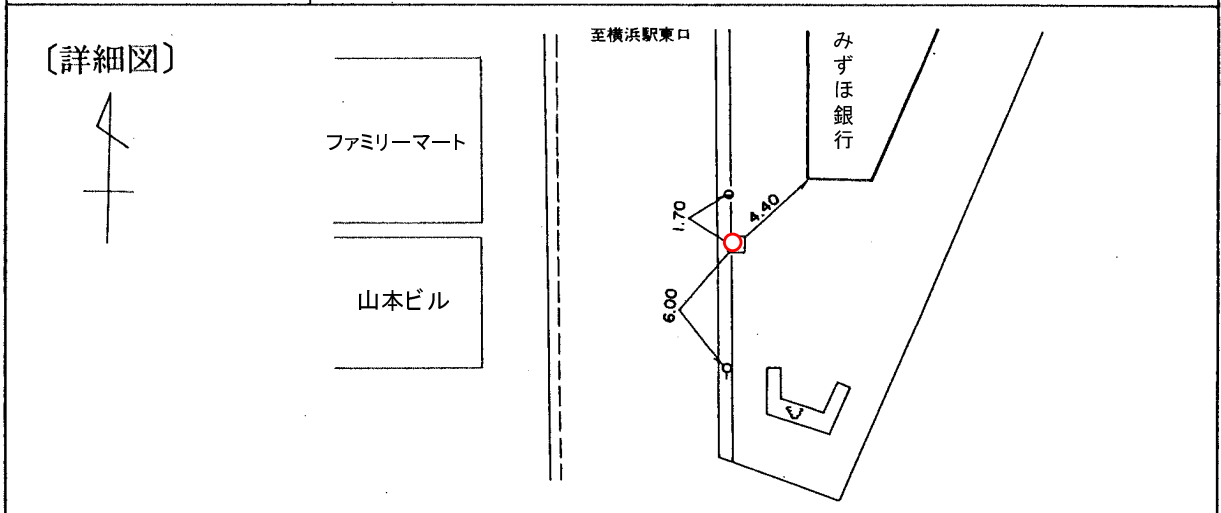

〔備考〕 昭和 60 年 3 月 17 日設置