


標識番号	28		
所在地	鶴見区矢向4-16-2 日枝神社		
敷地所有者	日枝神社	地目	境内地
標識種類	標石 • 金属標	埋設	地上 • 地中
隣接点との距離			

〔詳細図〕

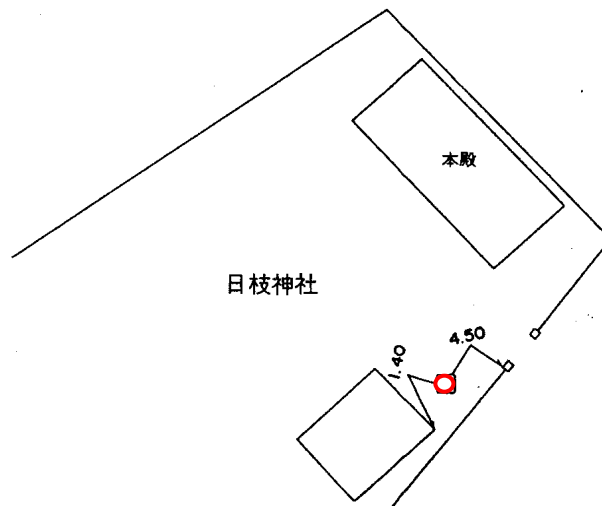

〔備考〕

昭和 41 年 1 月

日移設