
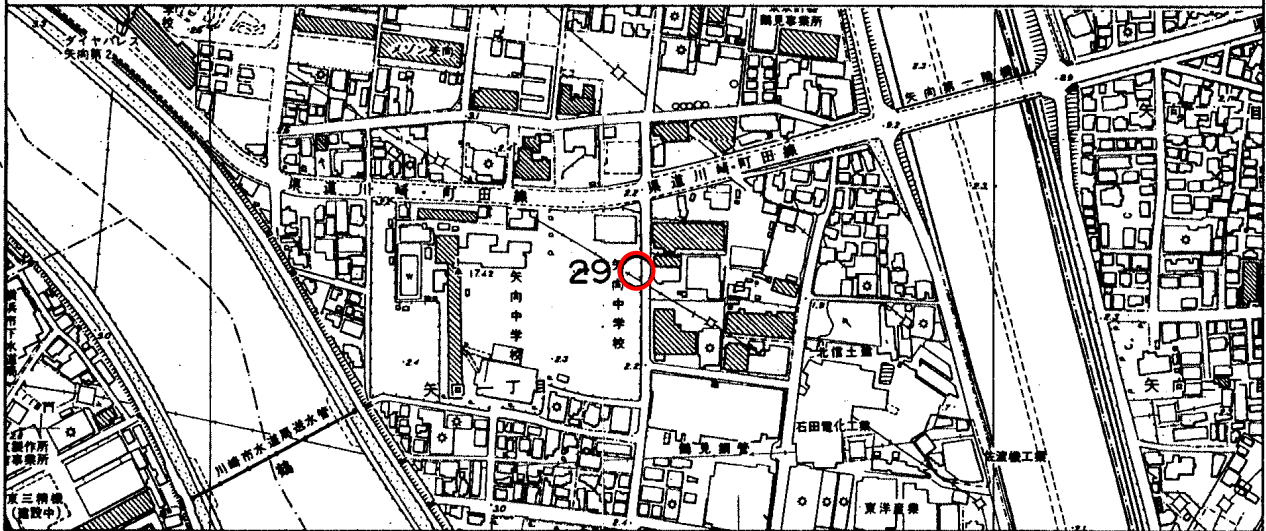


標識番号	29		
所在地	鶴見区矢向1-8-24 矢向中学校		
敷地所有者	横浜市	地目	公有地
標識種類	標石 • (金属標)	埋設	地上 • (地中)
隣接点との距離			

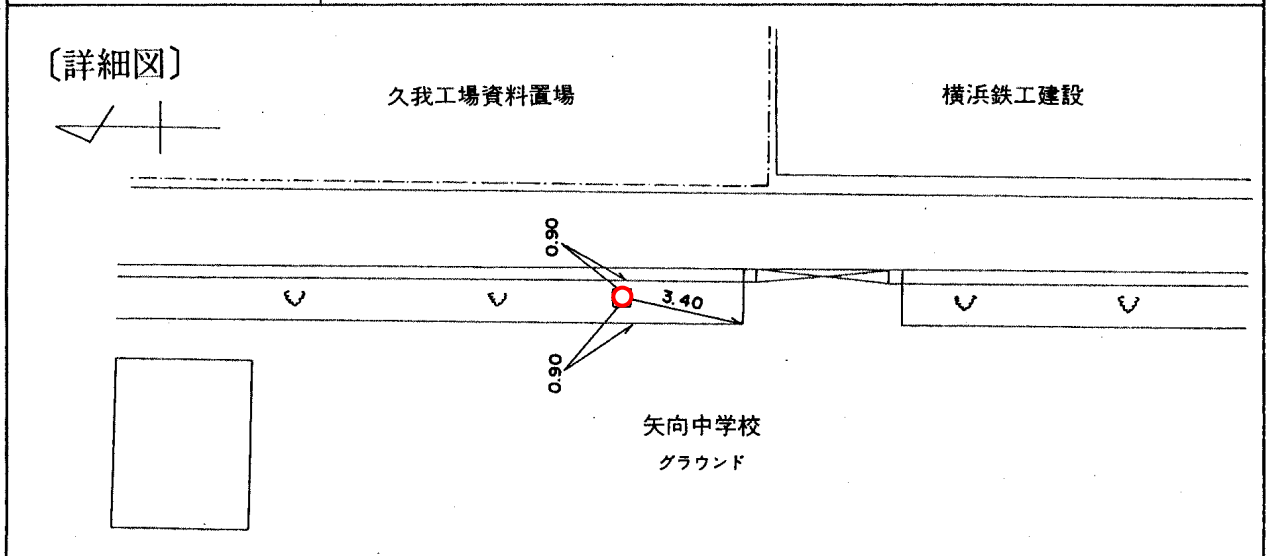

[備考] 昭和 62 年 2 月 19 日設置