
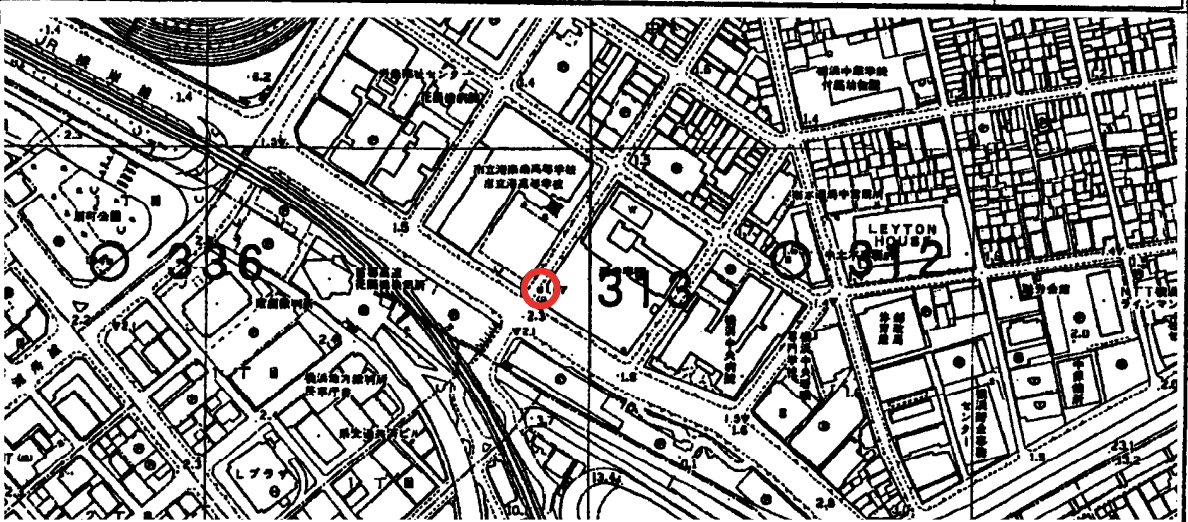


標識番号	3 1 3		
所在地	中区山下町 2 4 1 港中学校		
敷地所有者	横浜市	地目	公有地
標識種類	標石・金属標	埋設	地上・地中
隣接点との距離	<p>3 3 6                      3 1 3                      3 1 2</p> <p>0.506 km                      0.293 km</p>		

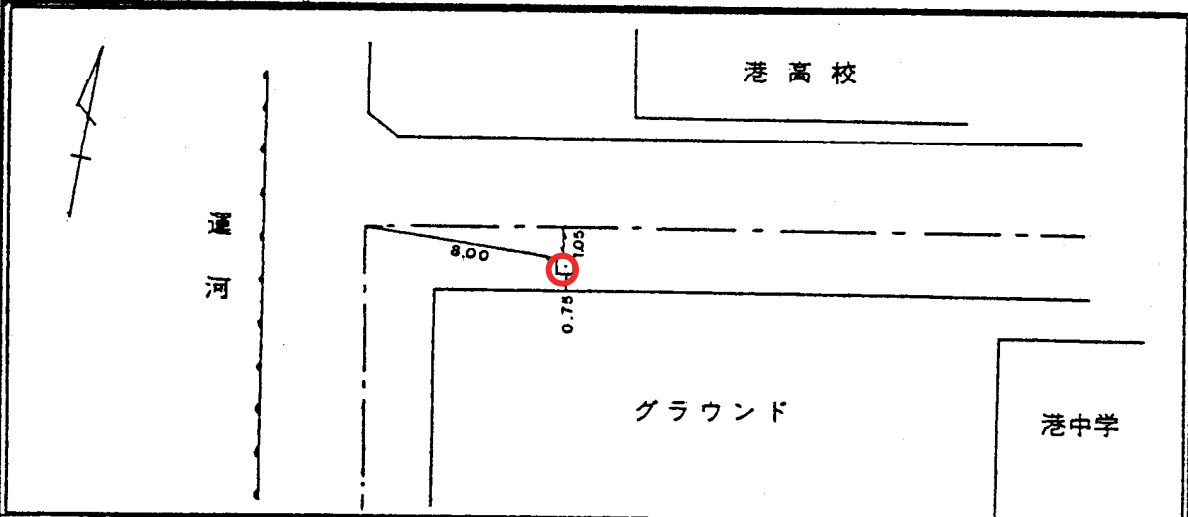

(備考)                      昭和 3 5 年   4 月   1 日 設置