
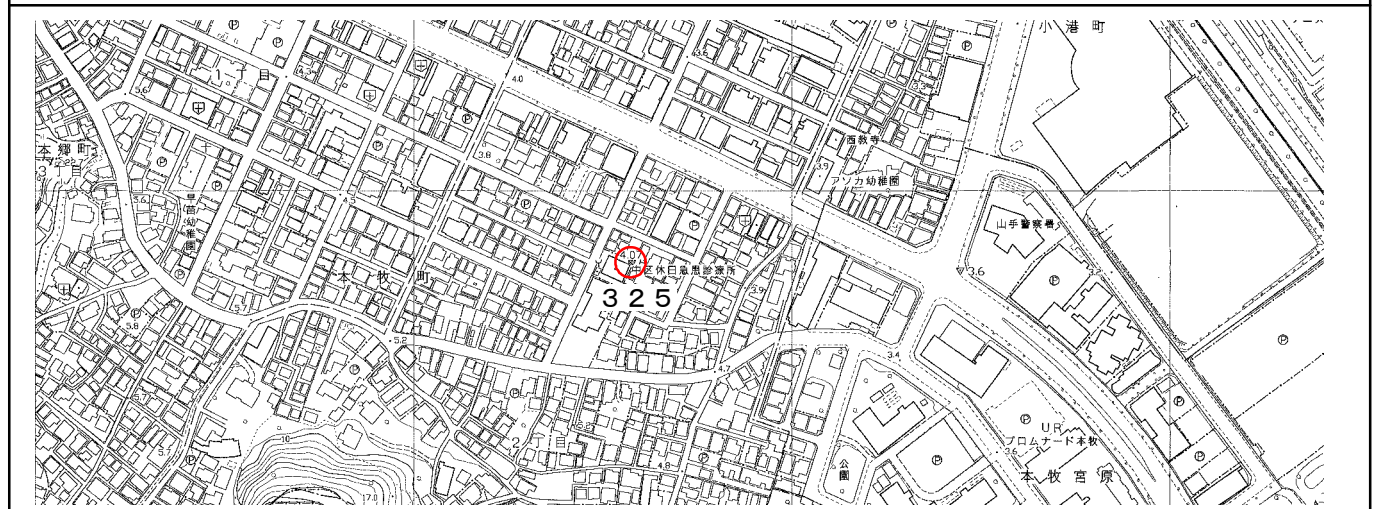


標識番号	325		
所在地	中区本牧町二丁目353 (中区休日急患診療所)		
敷地所有者	横浜市	地目	公有地
標識種類	標石・ <b>金属標</b>	埋設	地上・ <b>地中</b>
隣接点との距離	321 ○	325 ○	345 ○
	1.018km		1.647km

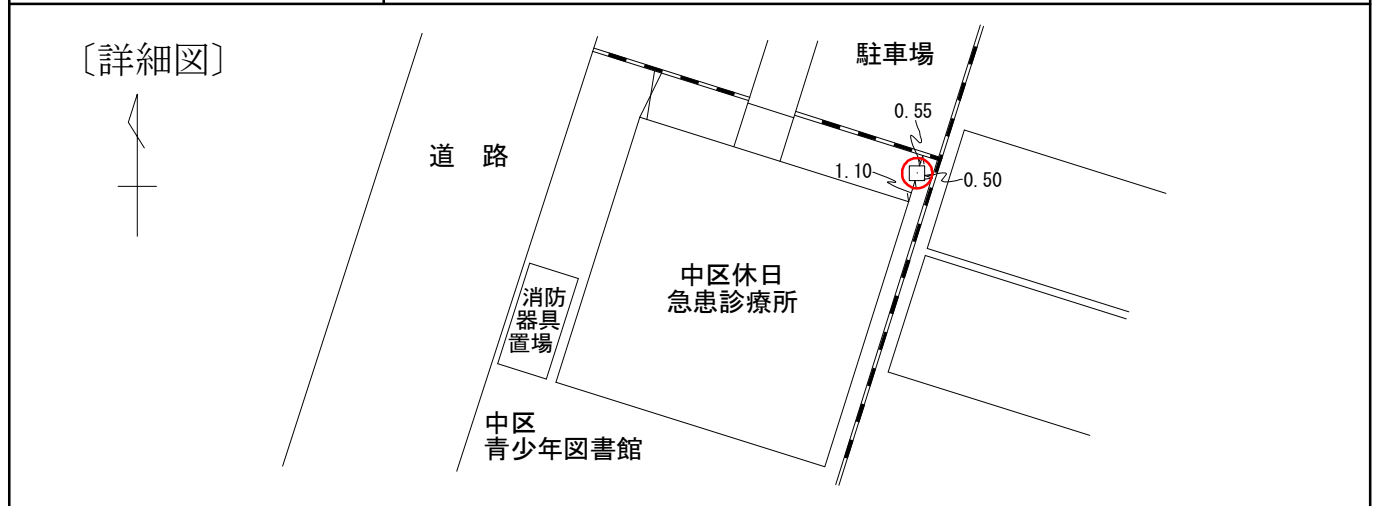

(備考) 昭和 49 年 1 月 日 設置