
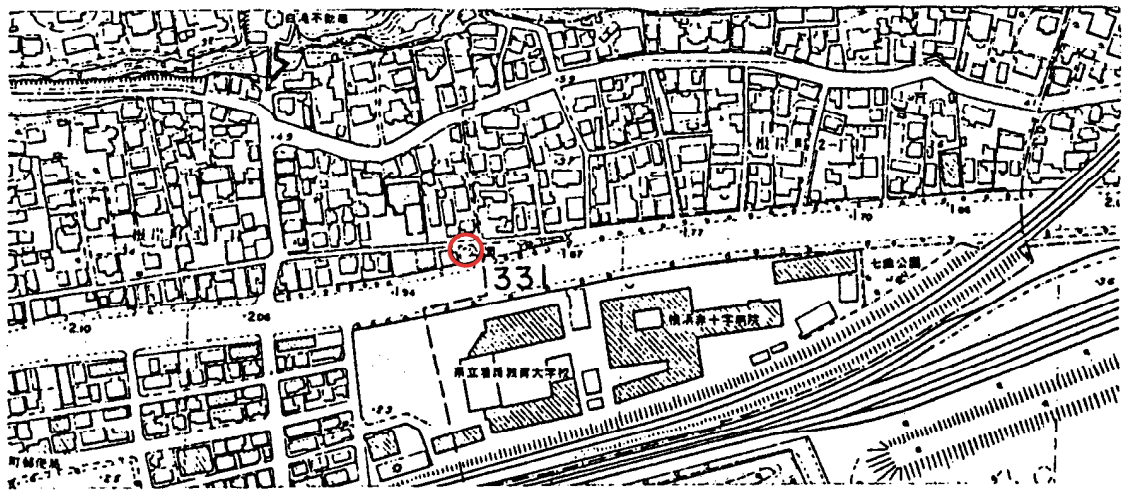


標識番号	331		
所在地	中区根岸町2丁目85 根岸児童遊園地		
敷地所有者	横浜市	地目	公有地
標識種類	標石・ 金属標	埋設	地上・ 地中
隣接点との距離	<p style="text-align: center;"> 328 331 403 </p> <p style="text-align: center;"> ○ ○ ○ </p> <p style="text-align: center;"> km km </p> <p style="text-align: center;"> 1.251 1.031 </p>		

(詳細図)

単位 m

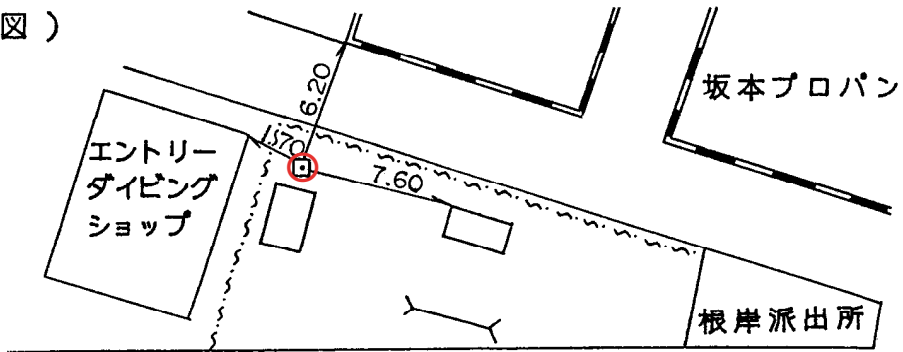

(備考)

昭和 48 年 1 月

日設置
移設