


標識番号	I 29-1		
所在地	横浜市鶴見区市場西中町 7-34地先		
敷地所有者	横浜市	地目	公衆用道路
標識種類	標石・金属標	埋設	地上・地中
隣接点との距離			

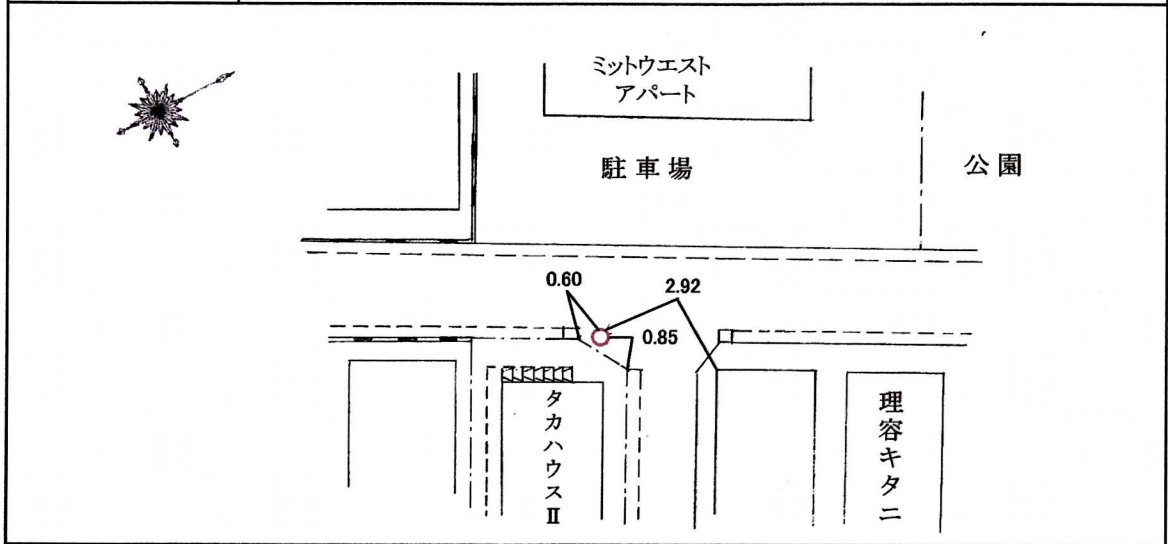

(備考) 平成16年11月調査