
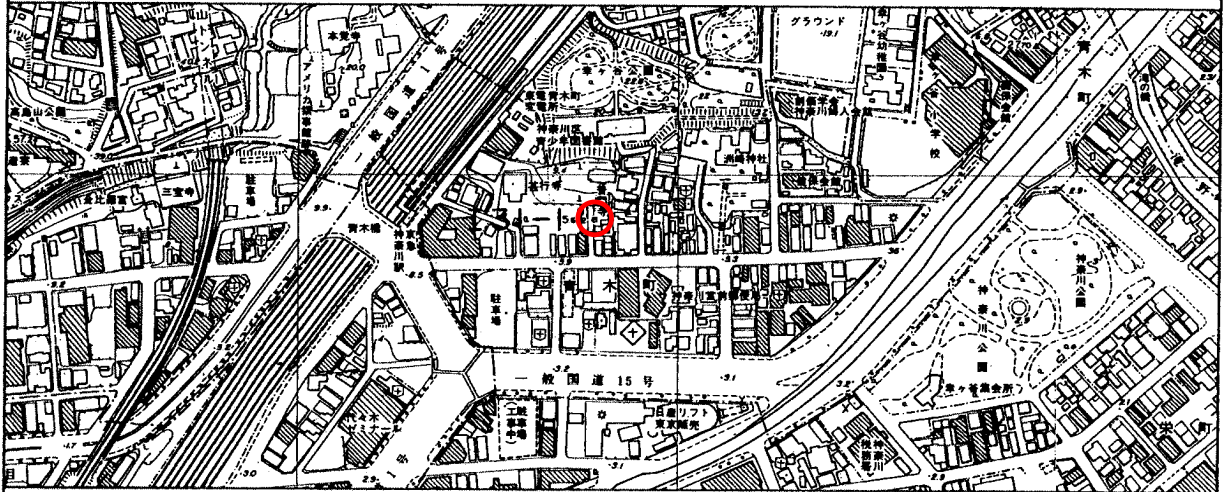


標識番号	I 31-1		
所在地	神奈川県青木町3-18 普門寺前		
敷地所有者	横浜市	地目	公衆用道路
標識種類	(標石) ・ 金属標	埋設	地上 ・ (地中)
隣接点との距離			

(詳細図)

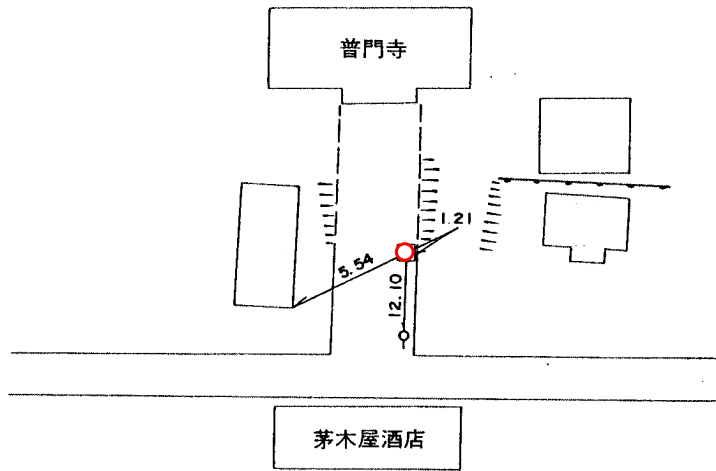

(備考)

昭和 35 年 4 月 1 日設置