
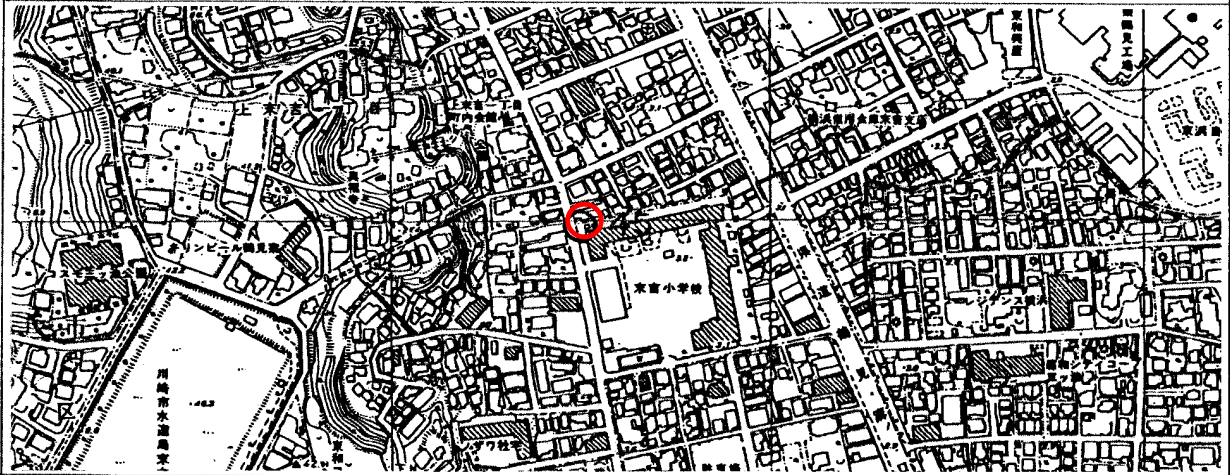


| | | | | | | | | | | | | |
|---------------|--|----------|------------|------------|-----|-----|---|---|---|----------|--|----------|
| 標 識 番 号 | 4 5 | | | | | | | | | | | |
| 所 在 地 | 鶴見区上末吉1-9-1 末吉小学校 | | | | | | | | | | | |
| 敷地所有者 | 横 浜 市 | 地 目 | 学 校 用 地 | | | | | | | | | |
| 標 識 種 類 | 標 石 ・ (金属標) | 埋 設 | 地 上 ・ (地中) | | | | | | | | | |
| 隣 接 点 と の 距 離 | <table style="width: 100%; border-collapse: collapse;"> <tr> <td style="text-align: center;">II 2 3 4 8</td> <td style="text-align: center;">4 5</td> <td style="text-align: center;">4 8</td> </tr> <tr> <td style="text-align: center;">○</td> <td style="text-align: center;">○</td> <td style="text-align: center;">○</td> </tr> <tr> <td colspan="2" style="text-align: center;">1.368 km</td> <td style="text-align: center;">1.292 km</td> </tr> </table> | | | II 2 3 4 8 | 4 5 | 4 8 | ○ | ○ | ○ | 1.368 km | | 1.292 km |
| II 2 3 4 8 | 4 5 | 4 8 | | | | | | | | | | |
| ○ | ○ | ○ | | | | | | | | | | |
| 1.368 km | | 1.292 km | | | | | | | | | | |

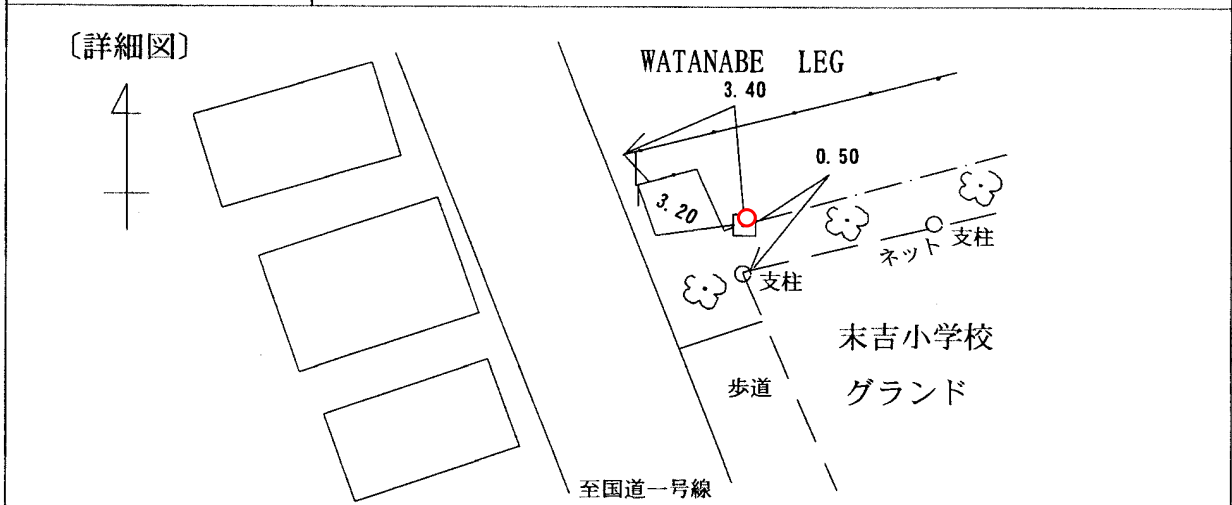

〔備考〕 平成 4年 4月14日 移設