


標識番号	506		
所在地	金沢区野島町24 野島公園入口脇		
敷地所有者	横浜市	地目	公有地
標識種類	標石・ 金属標	埋設	地上・ 地中
隣接点との距離	<p>I 10836 506 523</p> <p>0.964 km 1.025 km</p>		

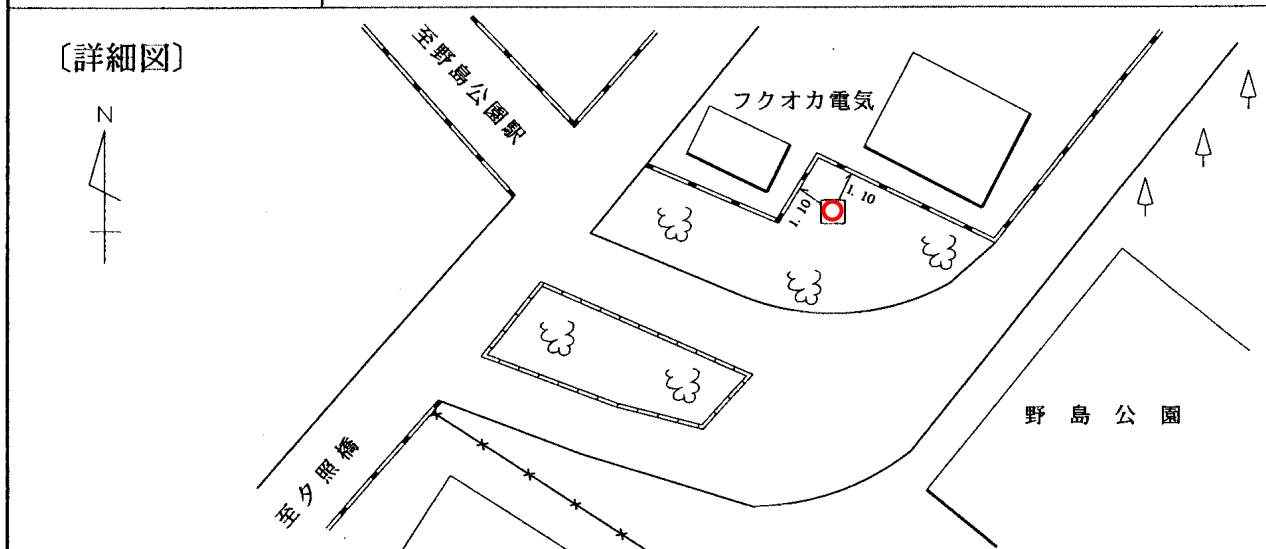

〔備考〕 昭和 46 年 1 月 1 日設置