


標識番号	510		
所在地	金沢区泥亀一丁目 21-2 (八景小学校)		
敷地所有者	横浜市	地目	学校用地
標識種類	標石・ 金属標	埋設	地上・ 地中
隣接点との距離			

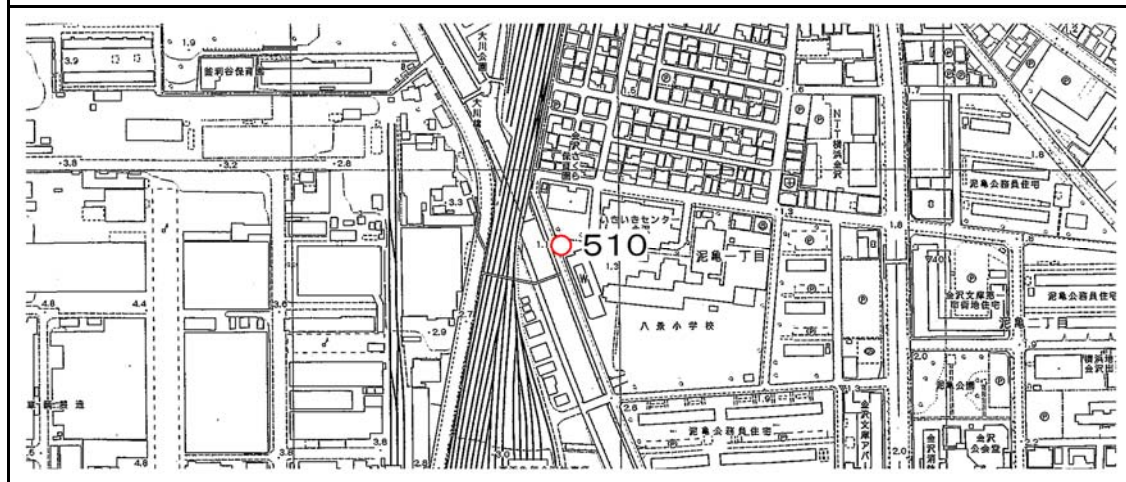

[備考]
昭和 59 年 2 月 16 日設置