


標識番号	519		
所在地	横浜市金沢区大道二丁目 3-1 番地 (大道小学校)		
敷地所有者	横浜市	地目	公有地
標識種類	標石・ <b>金属標</b>	埋設	地上・ <b>地中</b>
隣接点との距離			

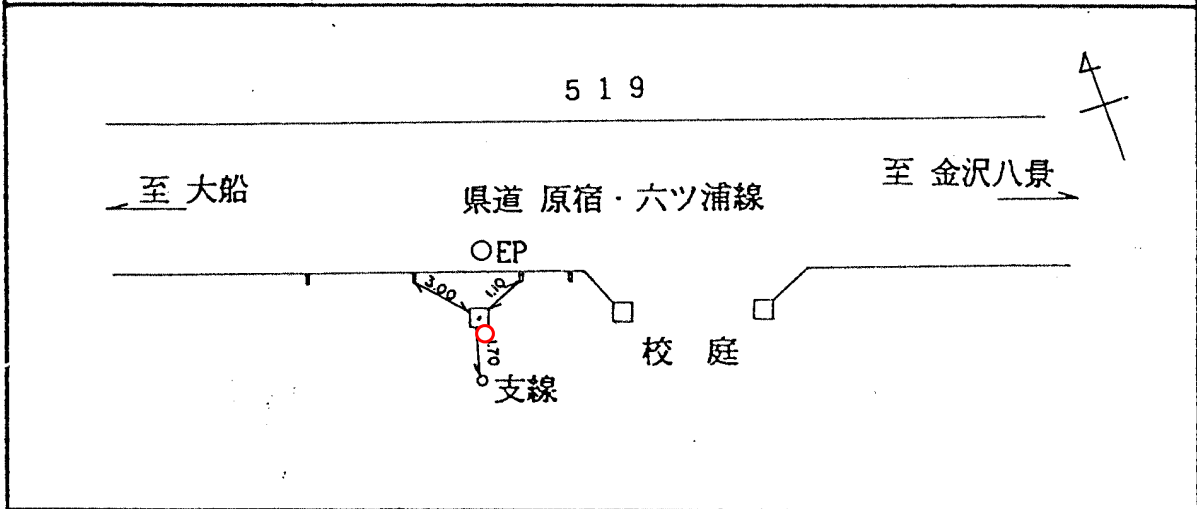

(備考) 昭和 49 年 12 月 1 日設置