
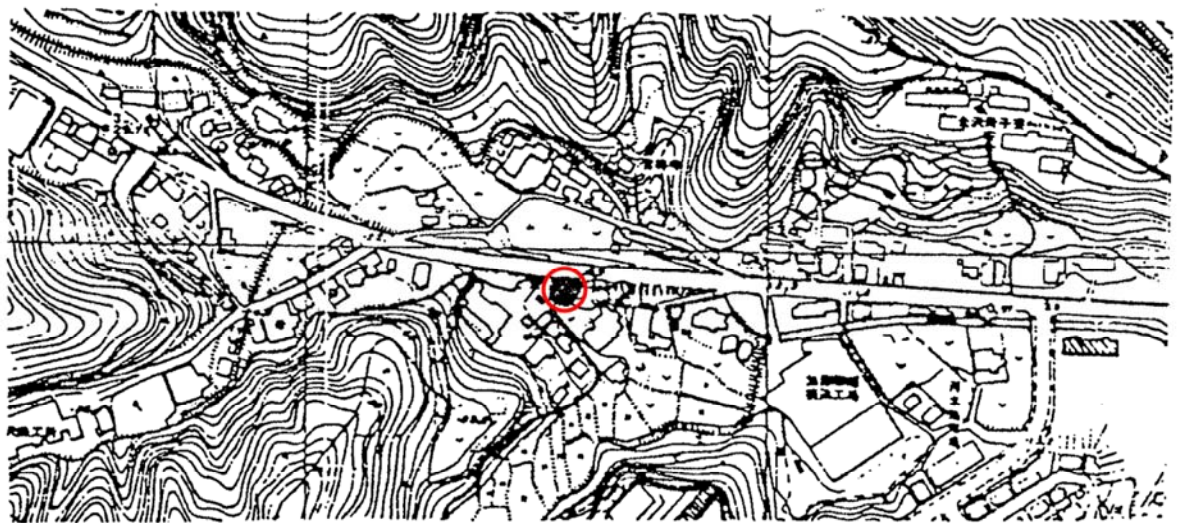


標識番号	521		
所在地	金沢区朝比奈町505-1		
敷地所有者	金井 佐衛樹	地目	畑地
標識種類	標石・ 金属標	埋設	地上・ 地中
隣接点との距離			

(詳細図)

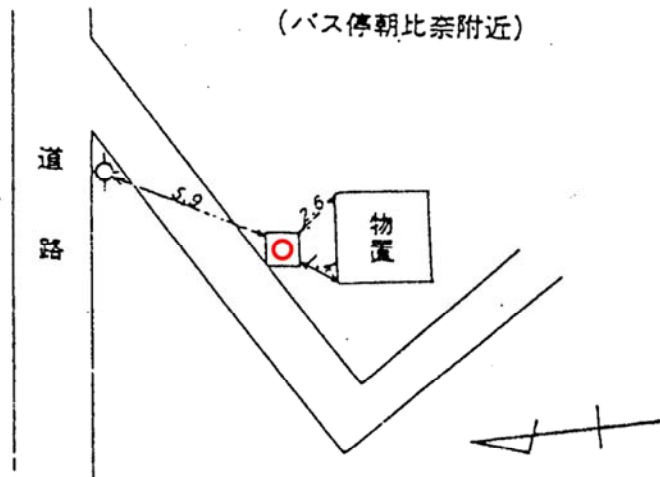

(備考)

昭和49年12月1日設置