
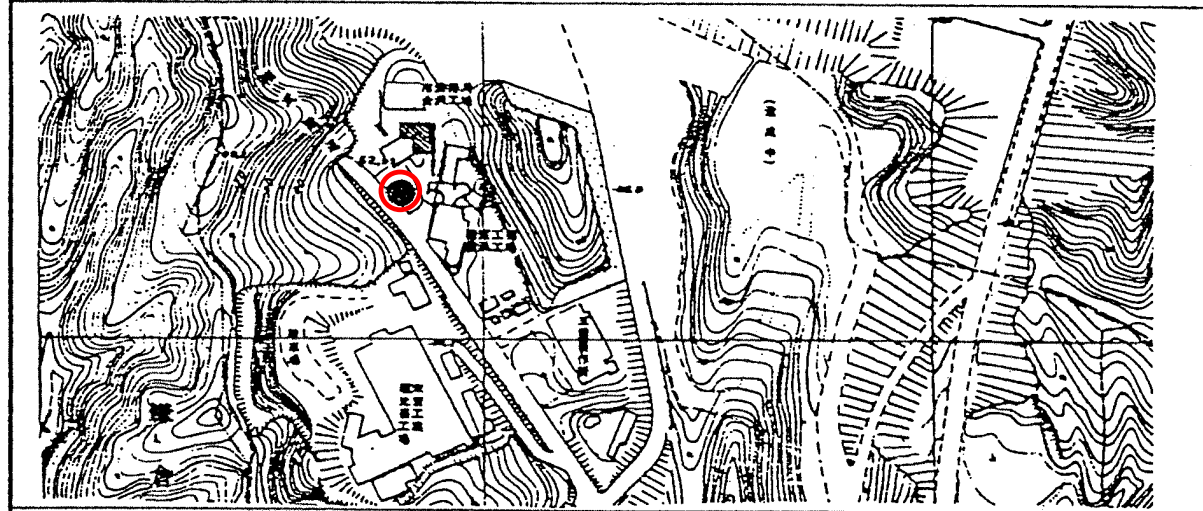


標識番号	5 2 2		
所在地	金沢区朝比奈町15.1 資源循環局 旧金沢事務所		
敷地所有者	横浜市	地目	公有地
標識種類	標石・ <b>金属標</b>	埋設	地上・ <b>地中</b>
隣接点との距離			

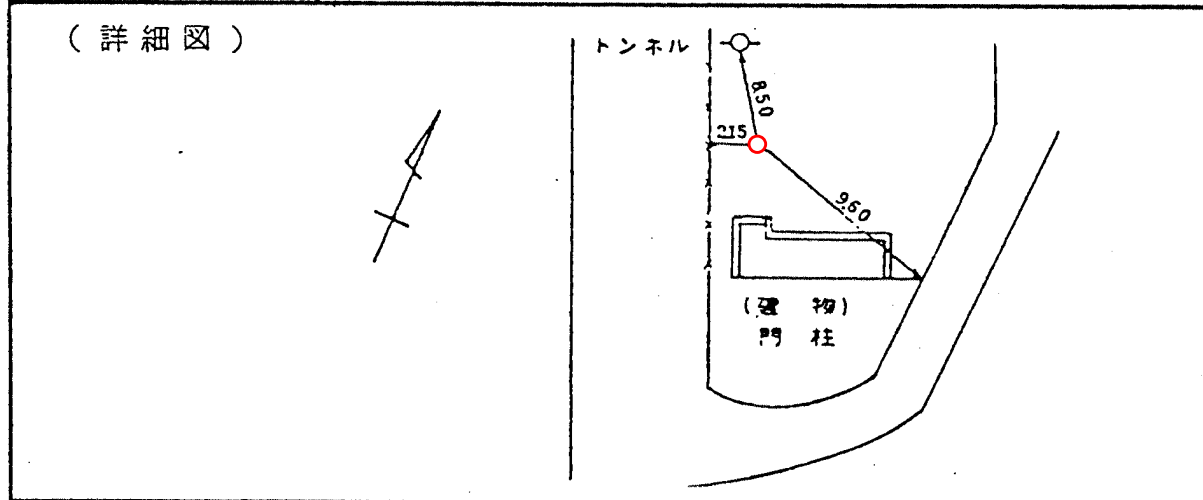

(備考) 昭和 50 年 12 月 1 日設置