
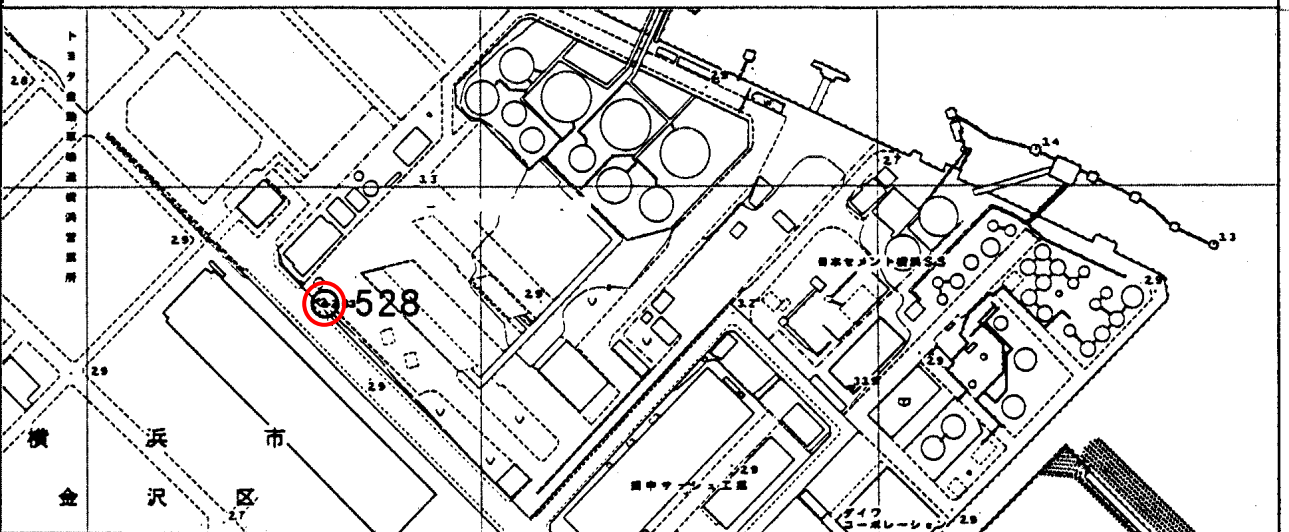


標識番号	528		
所在地	金沢区鳥浜町10-5 (安全輸送株式会社)		
敷地所有者	安全輸送株式会社	地目	宅地
標識種類	標石・ 金属標	埋設	地上・ 地中
隣接点との距離	<p>527 528</p>		

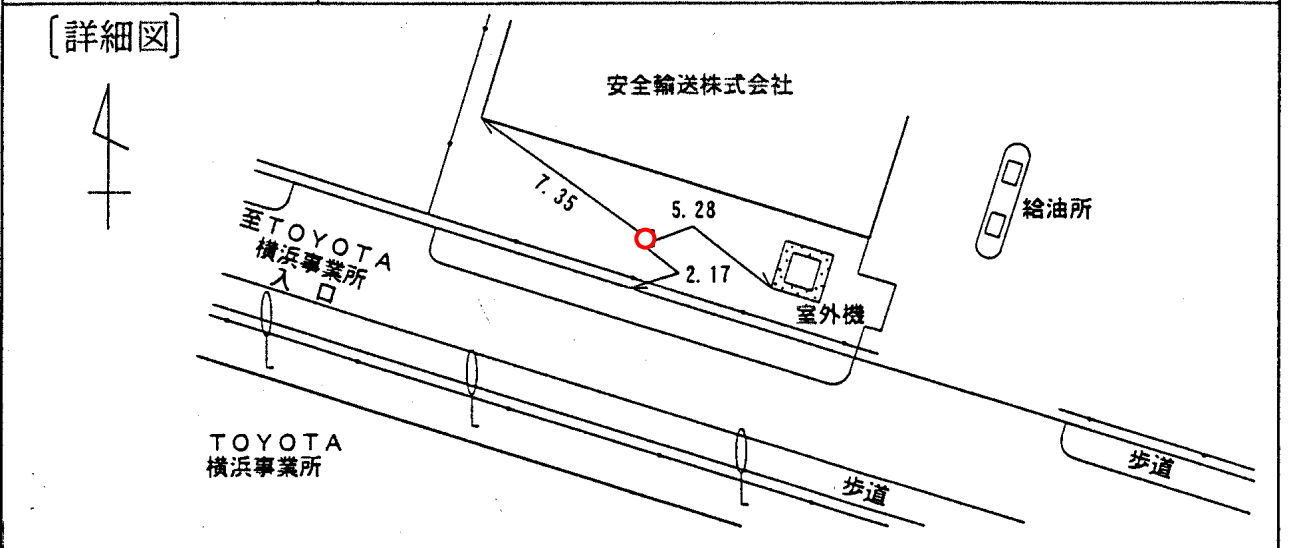

[備考] 昭和53年12月 1日 設置
 平成12年 3月29日 アルミ蓋設置