


標識番号	529		
所在地	金沢区幸浦一丁目2 (道路緑地部分)		
敷地所有者	横浜市	地目	道路
標識種類	標石・ 金属標	埋設	地上・ 地中
隣接点との距離			

[詳細図]

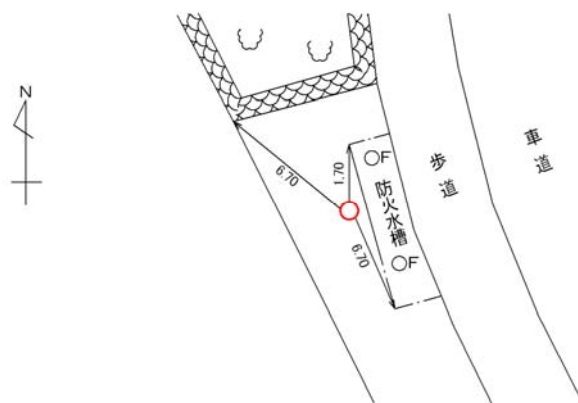

[備考]

昭和53年12月1日設置