
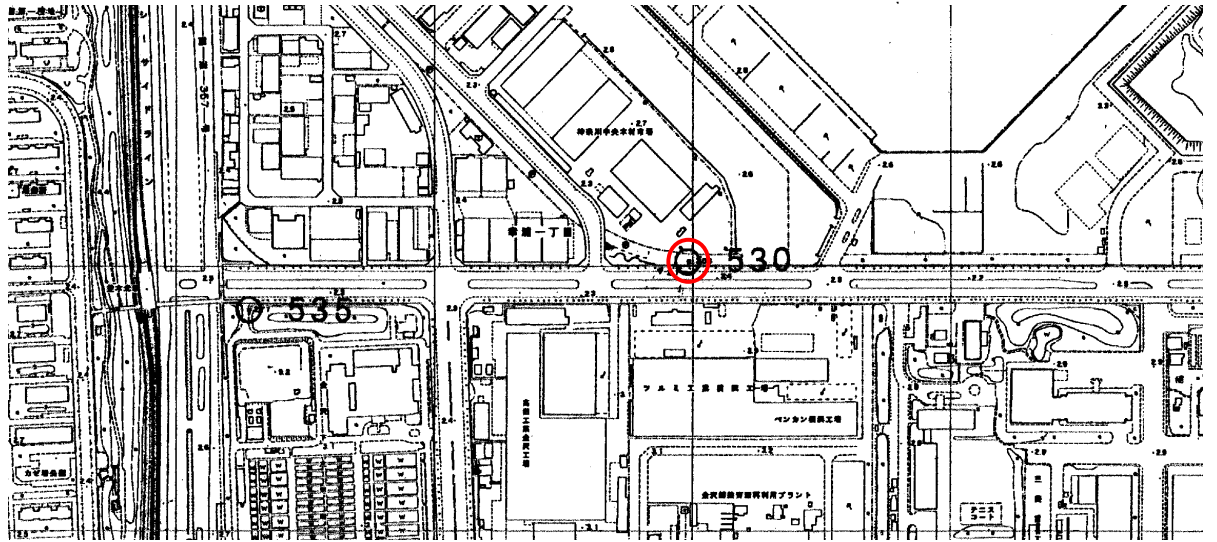


標識番号	530		
所在地	横浜市金沢区幸浦一丁目 5-2 (幸浦公園)		
敷地所有者	横浜市	地目	公有地
標識種類	標石・ 金属標	埋設	地上・ 地中
隣接点との距離			

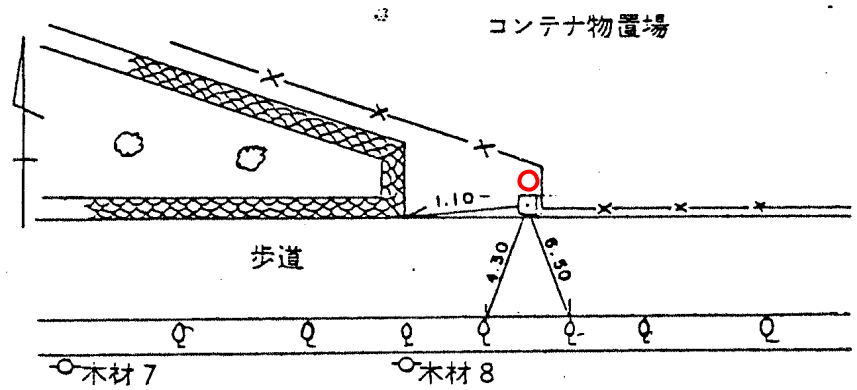

(備考)

昭和53年12月1日設置