


標識番号	533		
所在地	金沢区寺前二丁目 21-7 (文庫小学校)		
敷地所有者	横浜市	地目	公有地
標識種類	標石・ 金属標	埋設	地上・ 地中
隣接点との距離			

[詳細図]

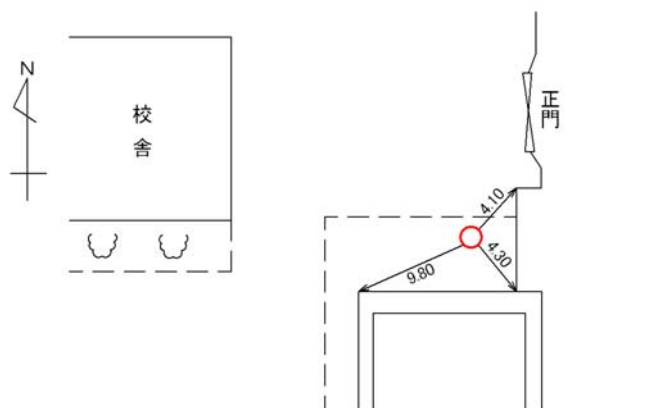

[備考]

昭和 55 年 12 月 1 日設置