
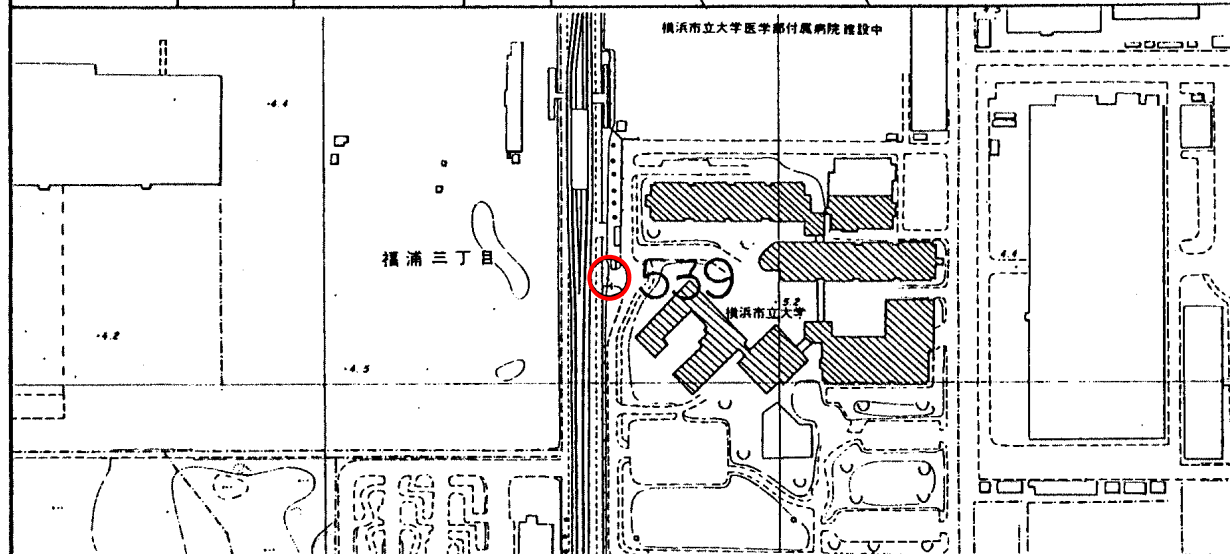


標識番号	539		
所在地	金沢区福浦3-9横浜市立大学医学部		
敷地所有者	横浜市	地目	公有地
標識種類	標石・ 金属標	埋設	地上・ 地中
隣接点との距離			

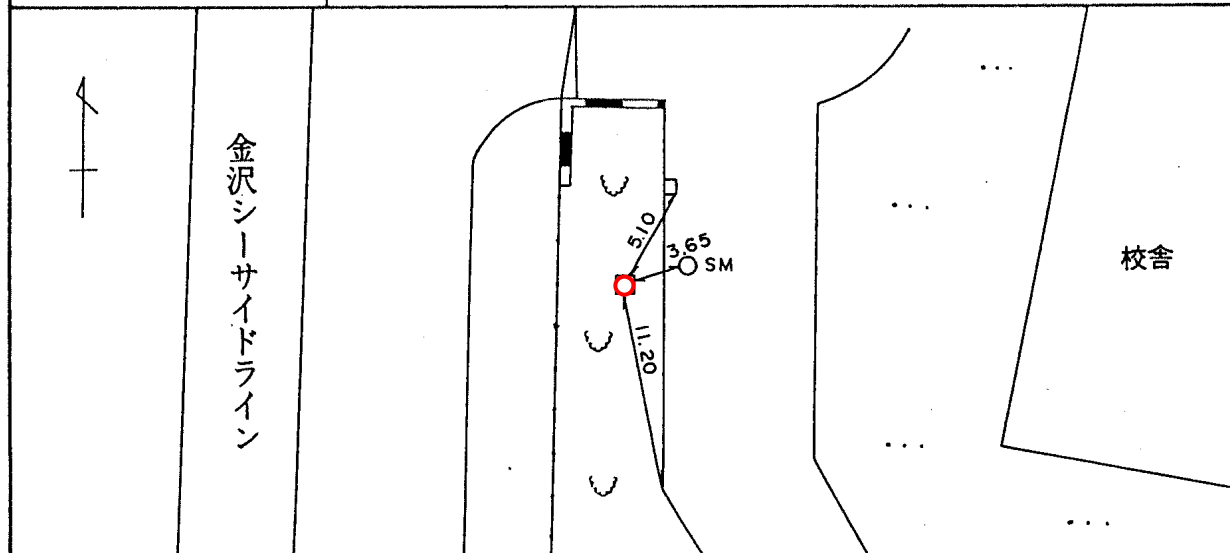

(備考) 平成 3 年 4 月 4 日 新設