
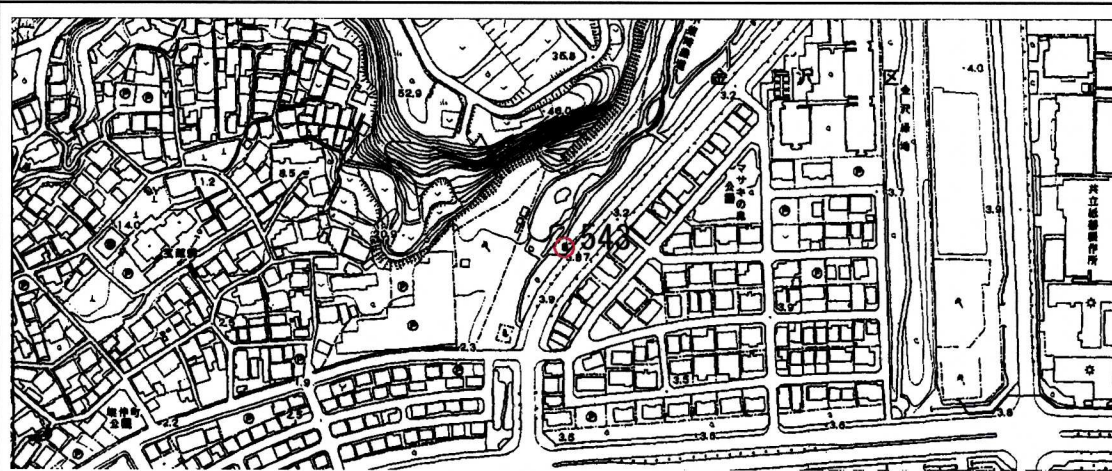


標識番号	543		
所在地	金沢区柴町 383 先小柴緑道		
敷地所有者	横浜市	地目	公有地
標識種類	標石・ 金属標	埋設	地上・ 地中
隣接点との距離	<div style="display: flex; align-items: center; justify-content: center;"> 538 ○ 0.963Km ○ 543 </div>		

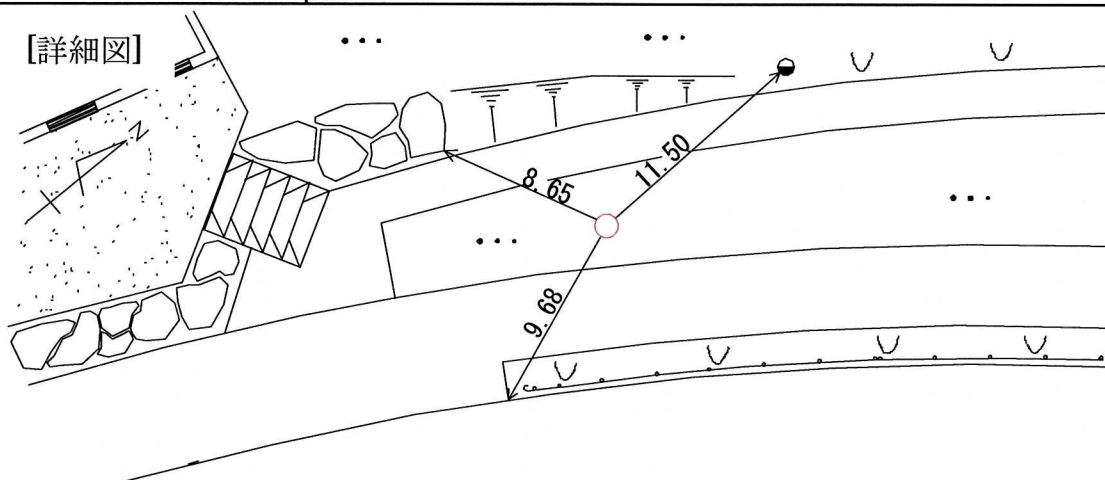

【備考】

平成3年4月13日新設