
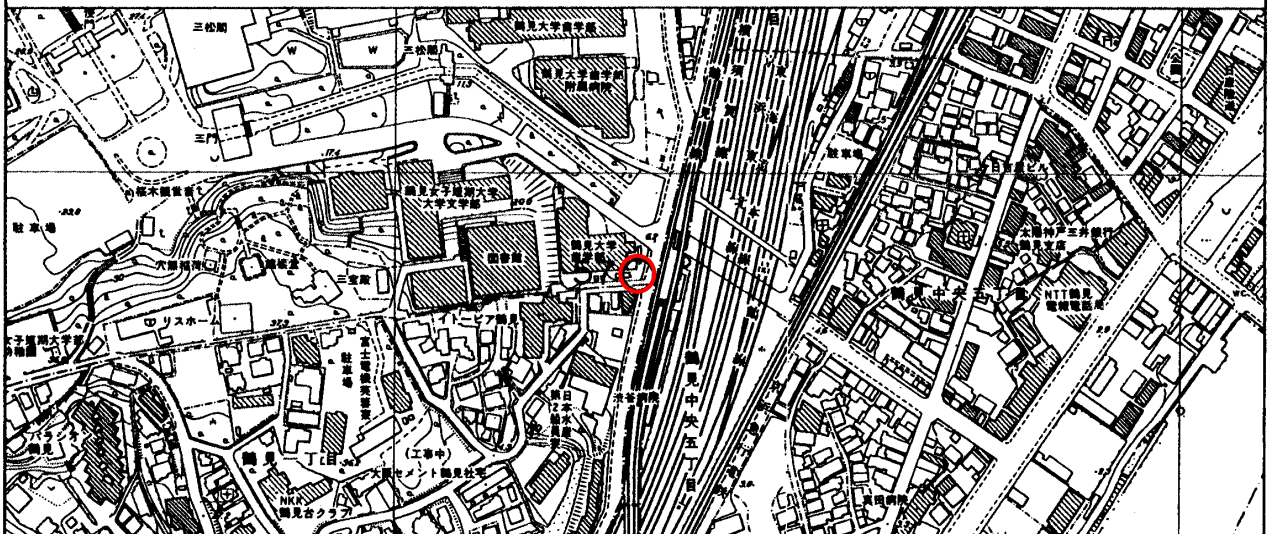


標識番号	57		
所在地	鶴見区鶴見2-1 鶴見大学3号館		
敷地所有者	総持寺総本山	地目	境内地
標識種類	標石 • 金属標	埋設	地上 • 地中
隣接点との距離			

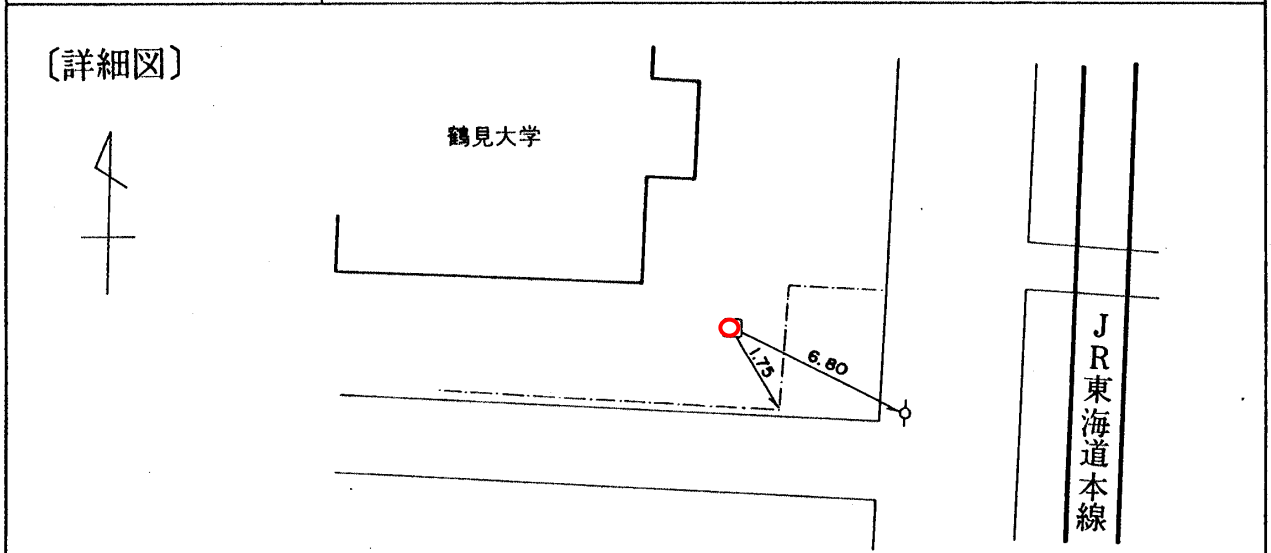

〔備考〕 昭和 35 年 4 月 1 日設置