
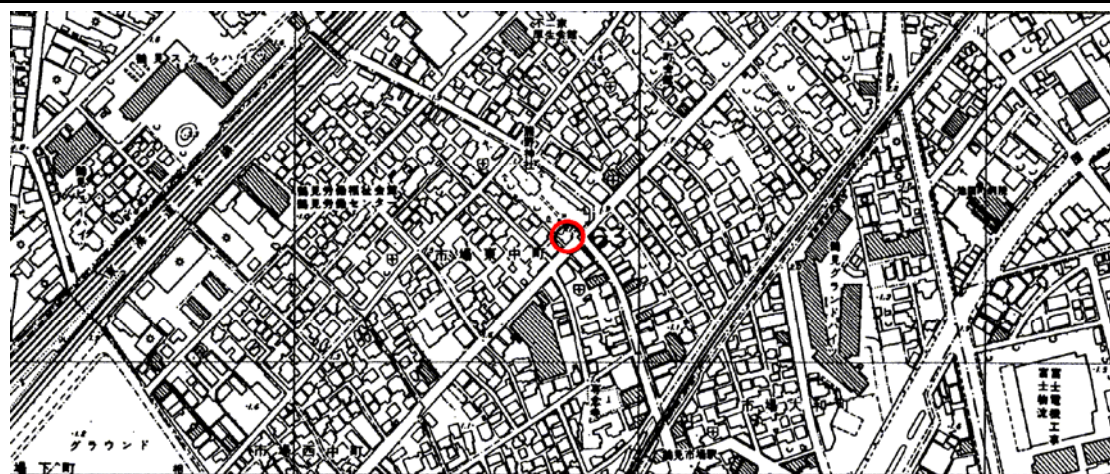


標識番号	63		
所在地	鶴見区市場東中町9-21		
敷地所有者	熊野神社	地目	境内地
標識種類	標石・金属標	埋設	地上・地中
隣接点との距離	64 ○ ——— 0.234km ——— 63 ○ ——— 0.327km ——— I 29-1 ○		

[詳細図]

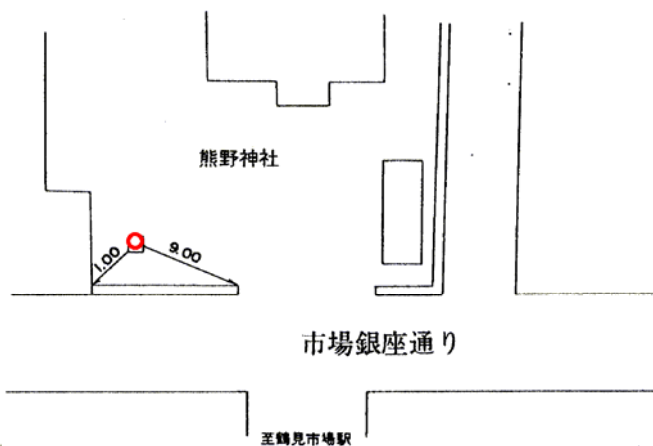

[備考] 昭和 35 年 4 月 1 日 設置