


標識番号	71		
所在地	鶴見区豊岡町27-1 豊岡小学校		
敷地所有者	横浜市	地目	公有地
標識種類	標石 • 金属標	埋設	地上 • 地中
隣接点との距離			

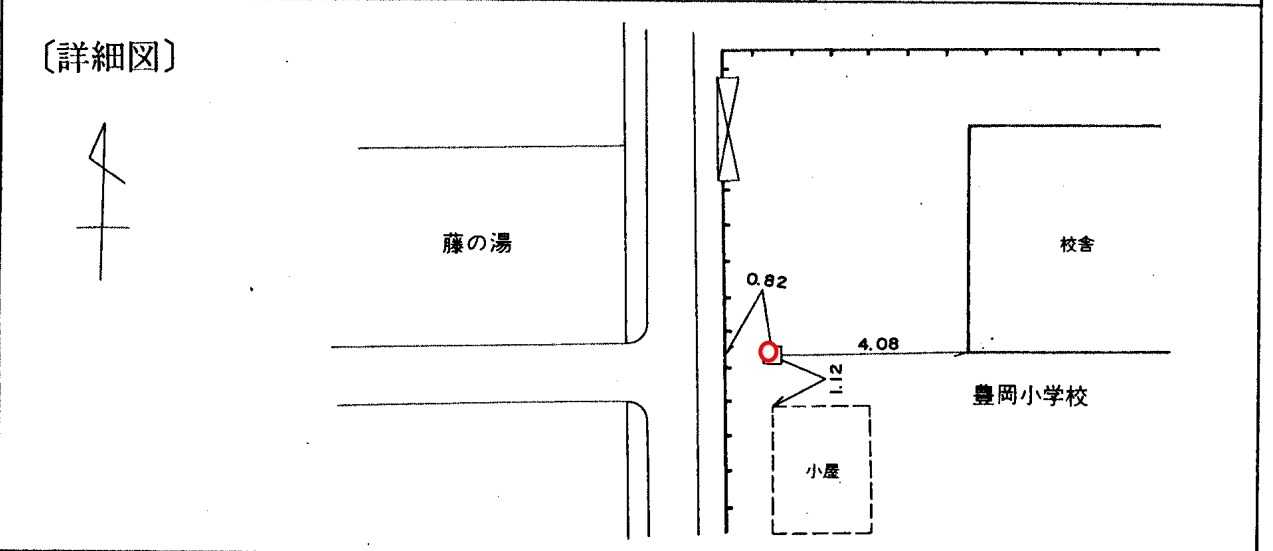

[備考] 昭和 54 年 12 月 1 日設置