標識番号	７２２		
所在地	南区真金町一丁目４		
敷地所有者	横浜市	地目	公衆用道路
標識種類	(標石)・金属標	埋設	(地上)・地中
隣接点との距離	３５５ ― 0.538km ― ７２２ ― 0.554km ― ７０２		

〔詳細図〕

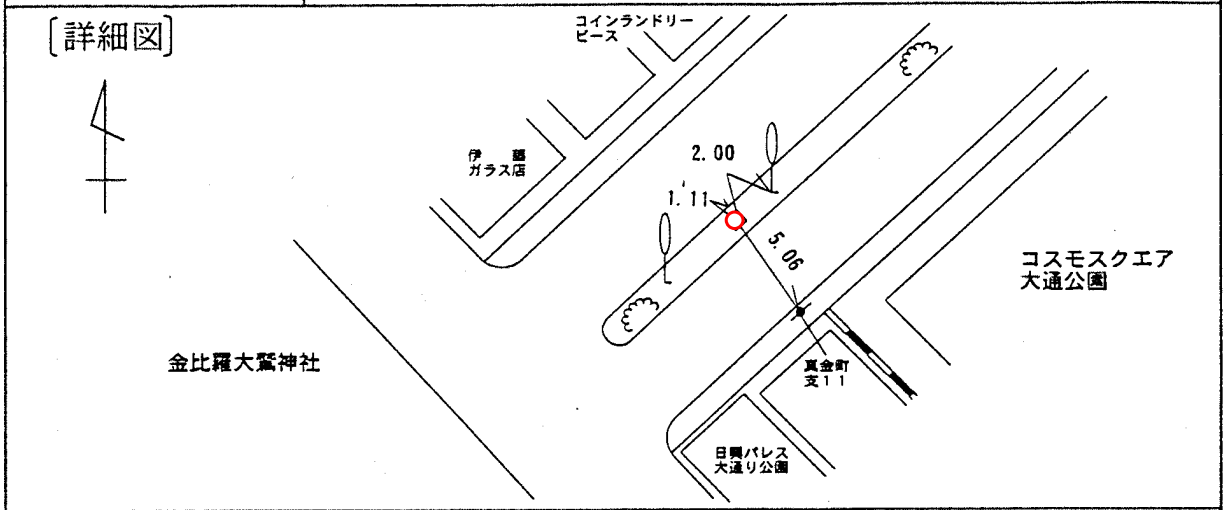

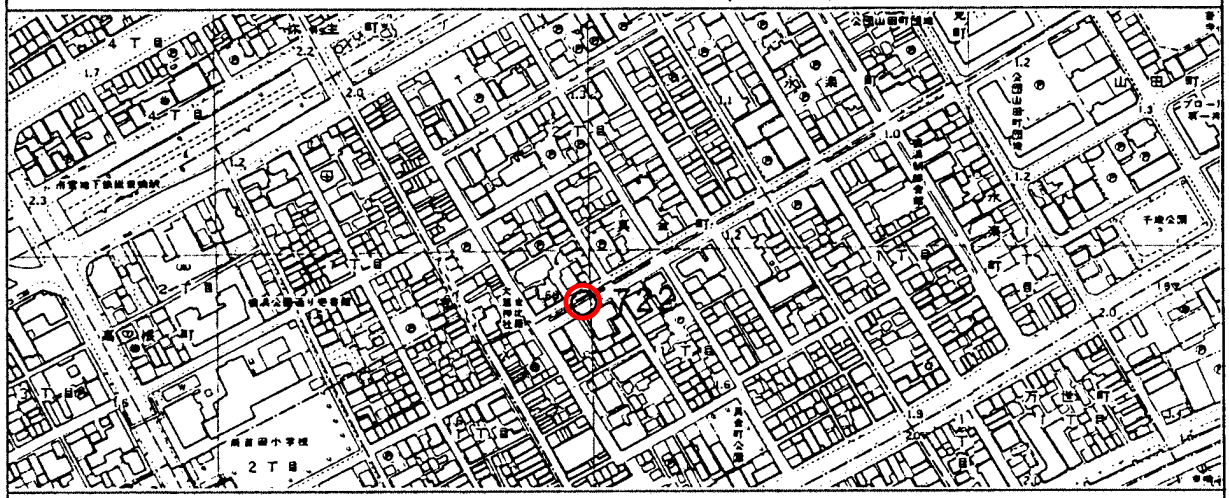

〔備考〕　昭和３６年　４月　１日　設置

平成１２年　３月作成