
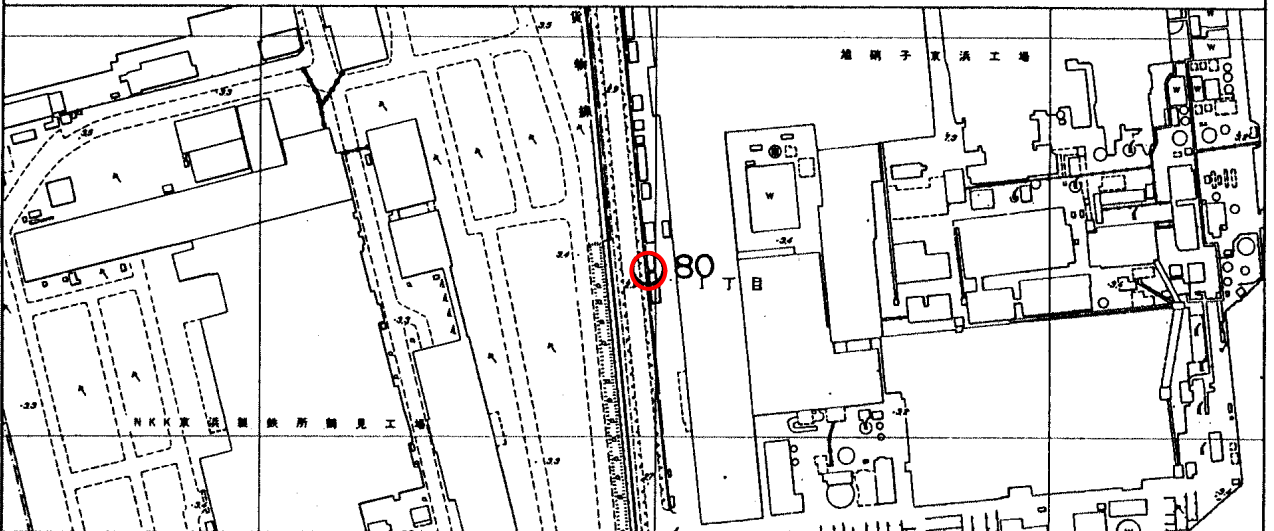


標識番号	80		
所在地	鶴見区末広町1-1地先(歩道)		
敷地所有者	横浜市	地目	公衆用道路
標識種類	標石 • 金属標	埋設	地上 • 地中
隣接点との距離			

(詳細図)

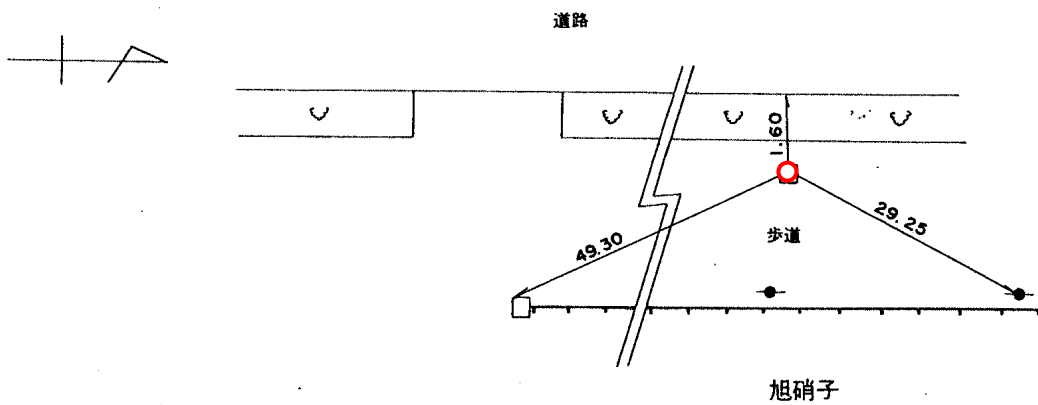

(備考)

昭和 56 年 12 月 17 日設置