


標識番号	801		
所在地	保土ヶ谷区天王町1丁目8-12		
敷地所有者	橋樹神社	地目	境内地
標識種類	標石・金属標	埋設	地上・地中
隣接点との距離			

【詳細図】

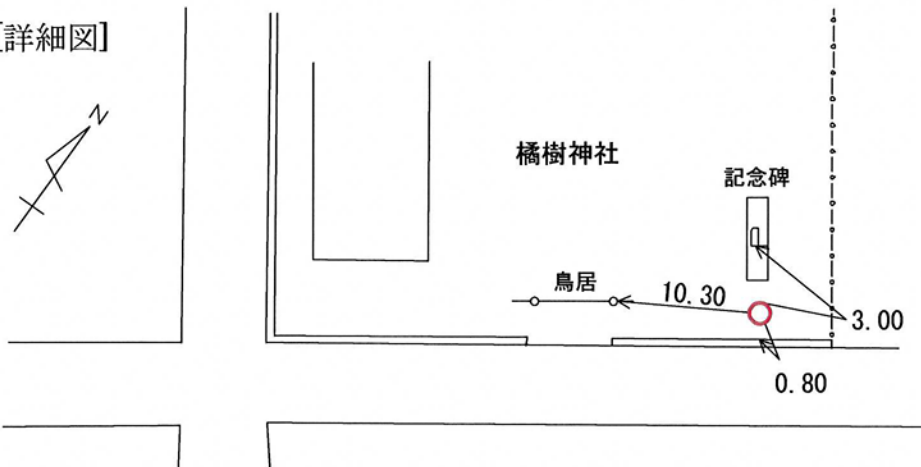

【備考】

昭和35年4月1日設置