


標識番号	807		
所在地	保土ヶ谷区釜台町3-1 保土ヶ谷中学校		
敷地所有者	横浜市	地目	公有地
標識種類	標石 • 金属標	埋設	地上 • 地中
隣接点との距離			

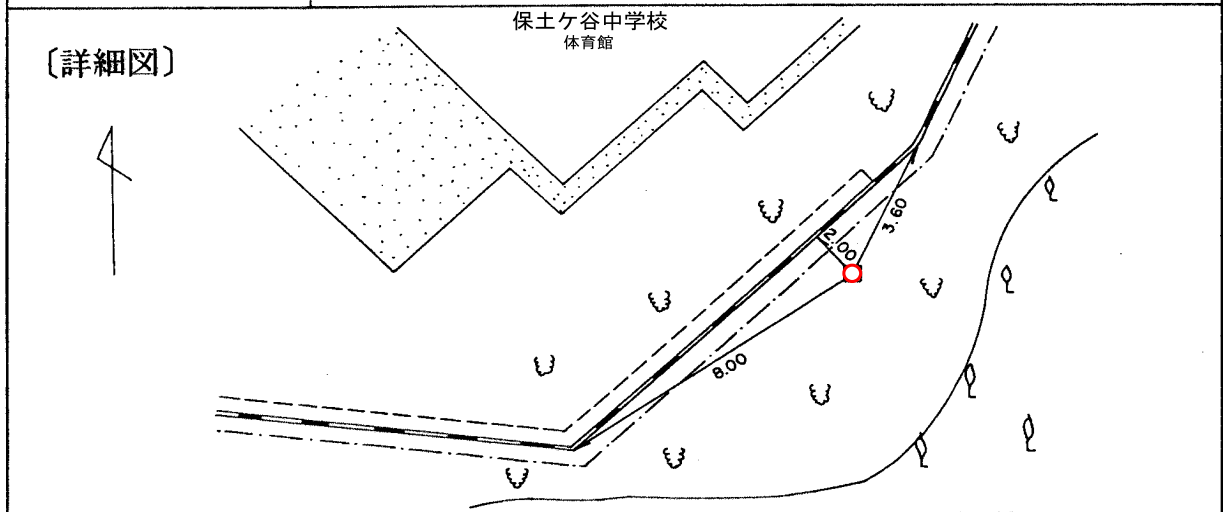

〔備考〕 昭和 35 年 4 月 1 日設置