


標識番号	808		
所在地	保土ヶ谷区星川 1 丁目6-1 星川一丁目公園		
敷地所有者	横浜市	地目	公有地
標識種類	標石 • 金属標	埋設	地上 • 地中
隣接点との距離			

〔詳細図〕

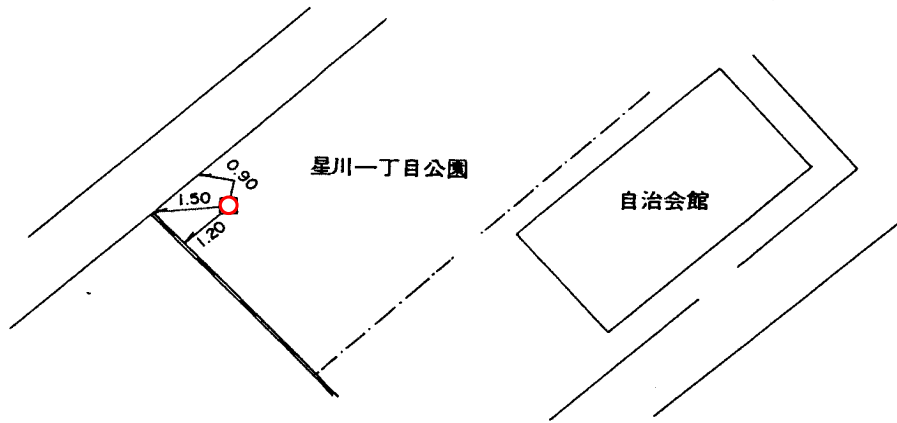

〔備考〕

昭和 37 年 4 月 1 日設置